



MAPA INWENTARYZACJI POWYKONAWCZEJ TRASY ROWEROWE W RAMACH REALIZACJI PROJEKTU ODCINEK LESZCZEWO - SUCHODOLY	
Nr rysunku wykonawczy: 1852015	Nazwa miejscowości: SUCHODOLY, LESZCZEWO
Informacje o obiekcie inwentaryzowanym: Trasa rowerowa oznaczona kolorem różowym zaimplementowana dn. 08.08.2015 r. Dokonano zgodnie z "Dokładnym planem inwentaryzacji drogi gminnej na odcinku Leszczewo-Suchodoly"	Data opracowania mapy: 2015-08-08
Niniejszą mapę inwentaryzacyjną powykonawczą opracował: geodeta Marek Zdanczyk nr uprawnień 8070	
GEODETA Marek Zdanczyk 2015-08-08	
Mapa opracowana mapy: 2015-08-08	
Urząd Geodezyjno-Kartograficzny Swojicko 2 ul. Kościuszki 71 16-400 Swołki, tel. 087 566 75 74 REGON 790123297	

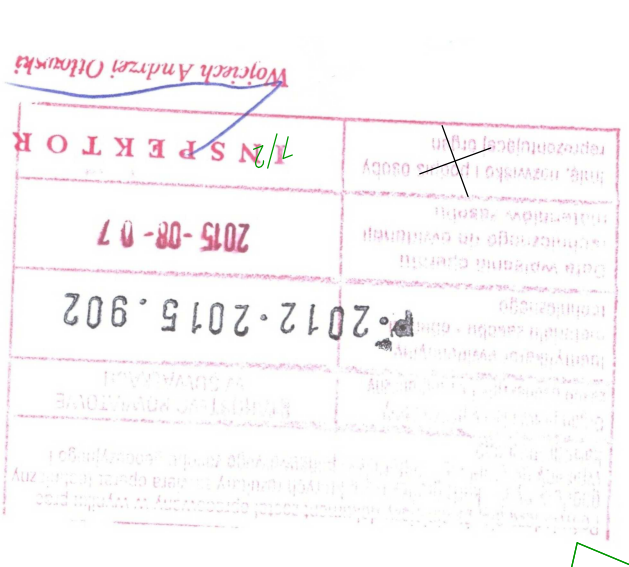

PROJEKT ZAGOSPODAROWANIA TERENU

Utwierdzenie nawierzchni drogi gminnej 101773B

Suchodoly – Leszczewo km 0+000,00 – km 3+743,86

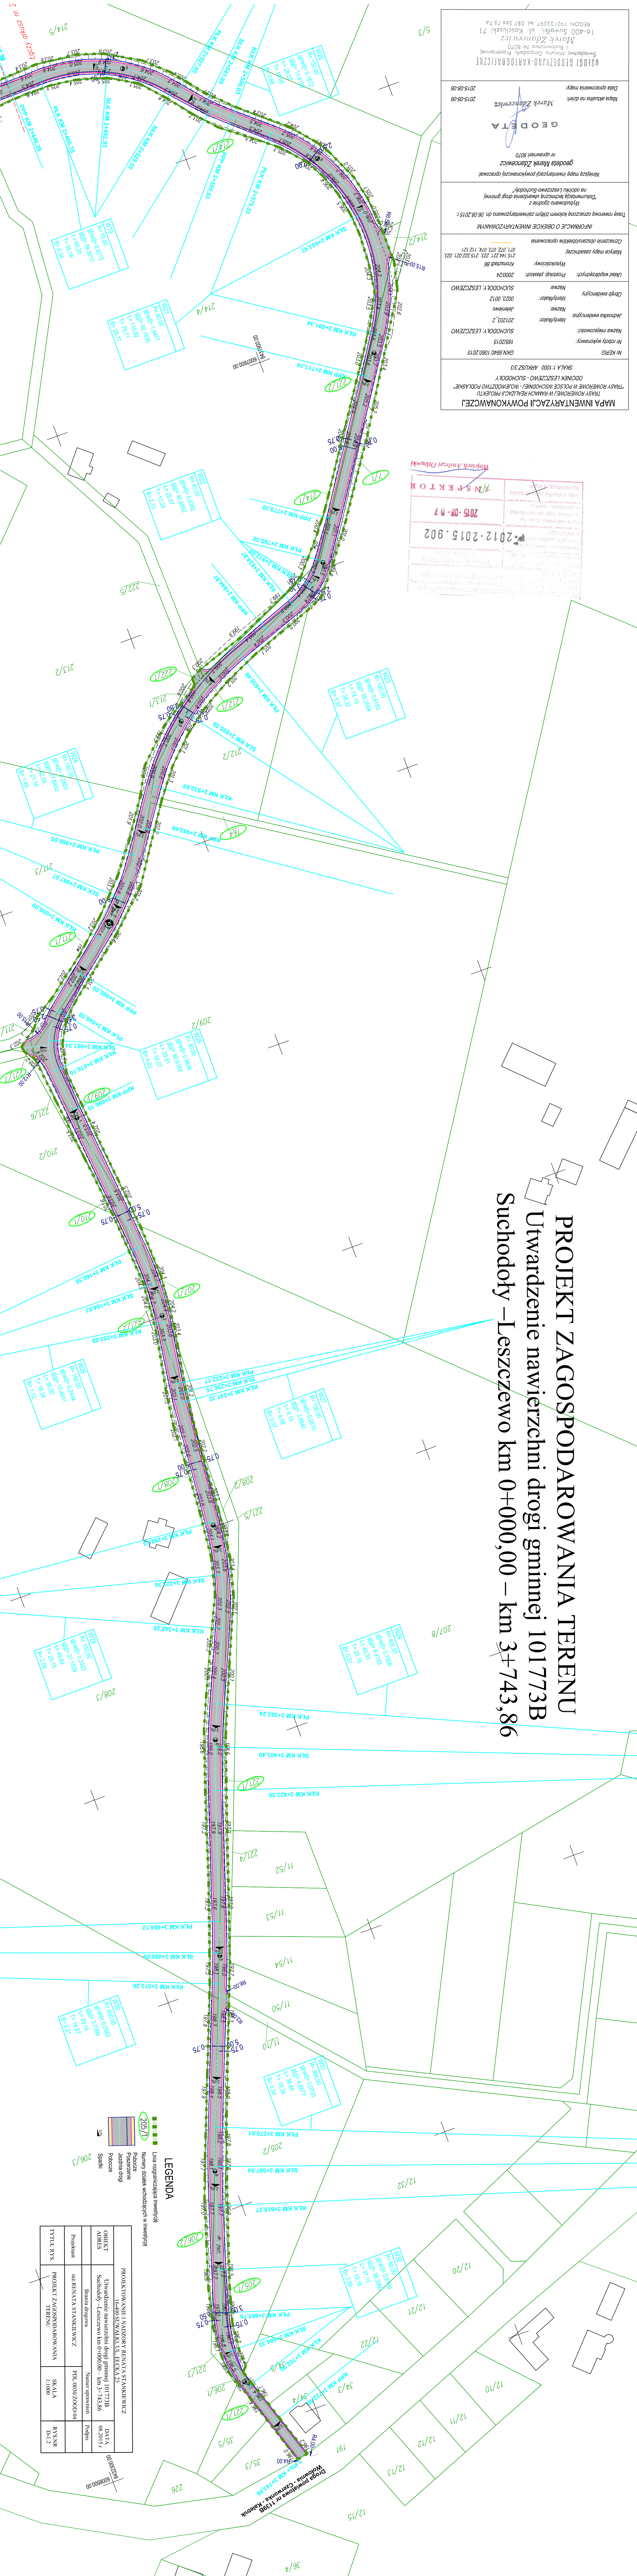

LEGENDA

- Linia rozgraniczająca inwestycje

PROJEKTOWANIE I NADZORY RENATA STANKIEWICZ	
(ul. Smulik, ul. Elka 53)	
OBIEKT	Utwierdzenie nawierzchni drogi gminnej 101773B
ADRES	Suchodoly – Leszczewo km 0+000,00 – km 3+743,86
	Data: 08.2015 r.
	Nazwa uprawnień: Podpis
Projektant	inż. RENATA STANKIEWICZ
TYTUŁ RYS.	PROJEKT ZAGOSPODAROWANIA TERENU
	Skala: 1:1000
	RYS. NR D-1.2