

DOKUMENTACJA POWYKONAWCZA

Elektromontaż Rzeszów S.A.
Zakład Produkcji Rozdzielnic


Widok rozdzielnicy RGNN

Data: Sierpień 2019

Przygotował: Marcin Mucha

Dane techniczne rozdzielnic

	Prisma SFP
Prąd znamionowy	800A
Prąd znamionowy szyn zbiorczych	800A
Napięcie znamionowe izolacji	690V
Napięcie znamionowe	400V
Prąd zwarciaowy aparatury Icu	42 kA
Układ sieci	TN-C
Częstotliwość	50Hz
Forma podziału	1
Stopień ochrony	IP31
Kolor	RAL 7035
Ustawienie	wolnostojąca

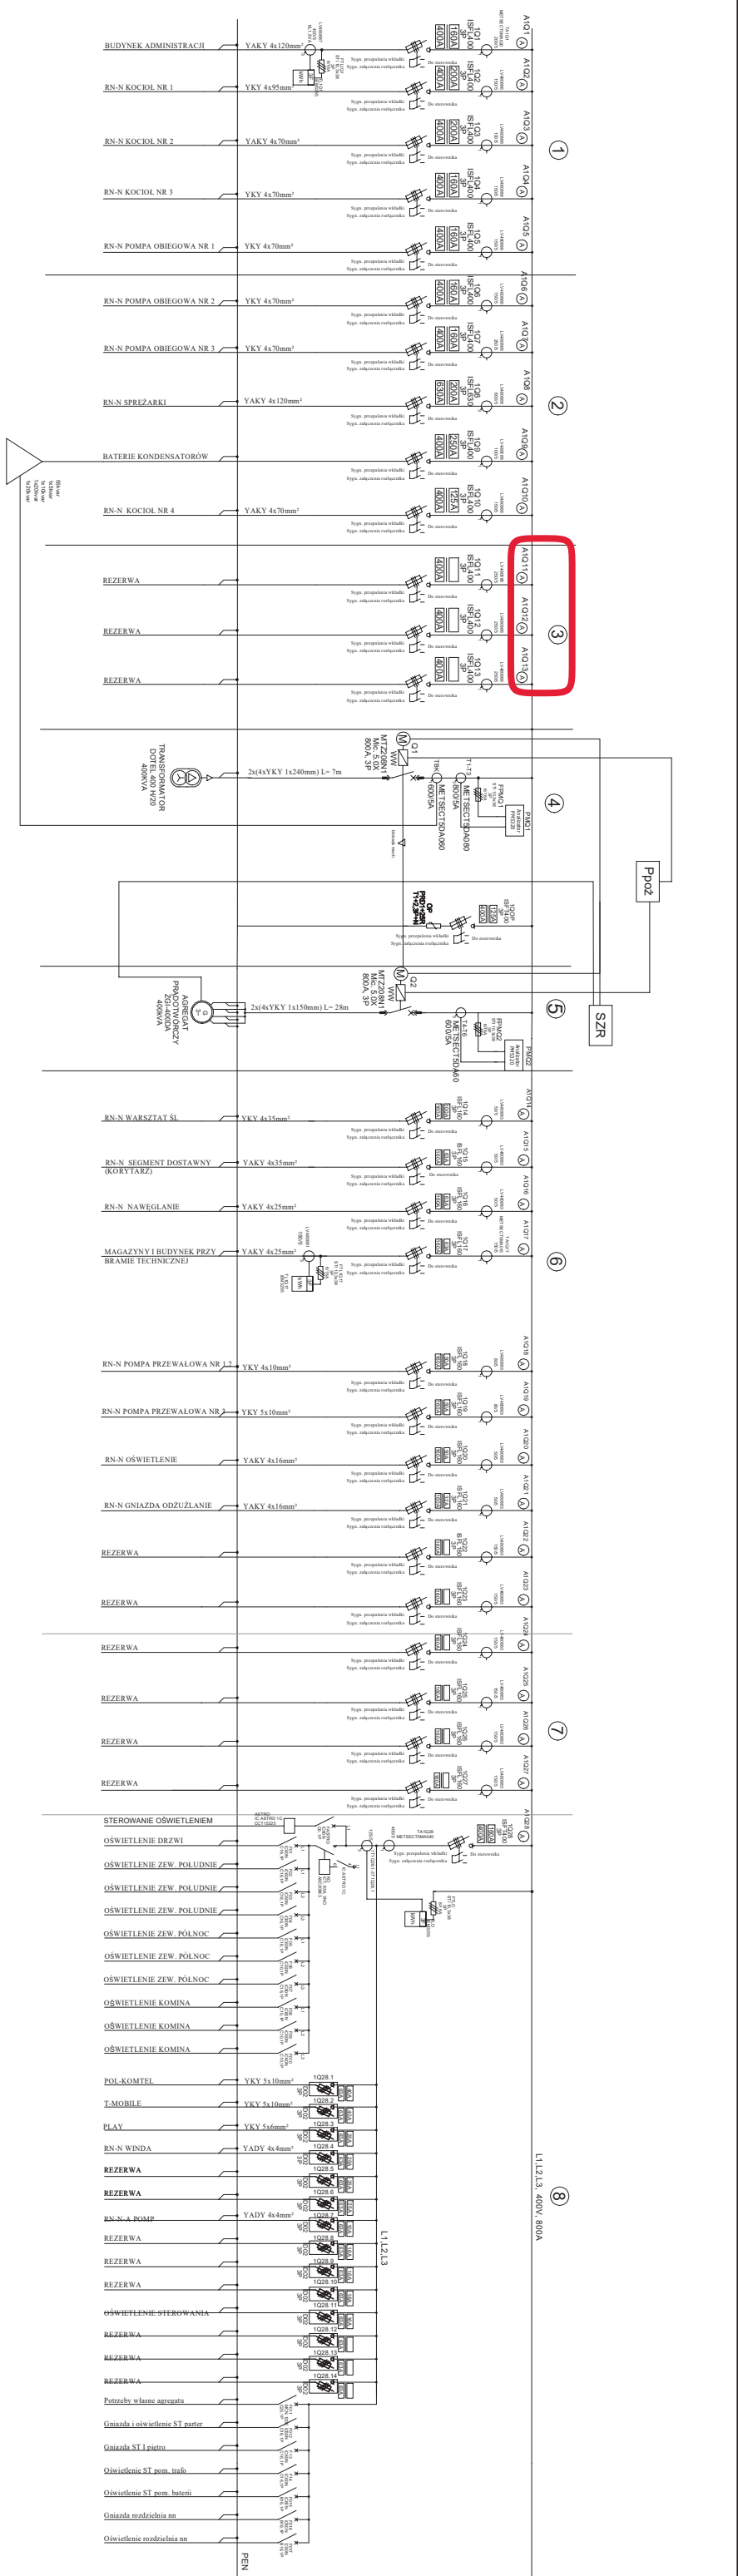

DOKUMENTACJA POWYKONAWCZA

Opracował: Adam Ziemliński

