


~~Skala 1 : 1000~~

Nazwa organu prowadzącego państwowy zasób geodezyjny i kartograficzny	STAROSTA SIERPECKI
Identyfikator ewidencyjny materiału zasobu	PL.PZGiK.7588
Nazwa materiału zasobu	MAPA ZASADNICZA
Data wykonania kopii materiału zasobu	3.07.2026 r.
Imię, nazwisko i podpis osoby reprezentującej organ	Zup. STAROS

Z up. STAROSTY
Marta Radkiewicz
GŁÓWNY SPECJALISTA

RV

projektowana uliczna lampa solarna

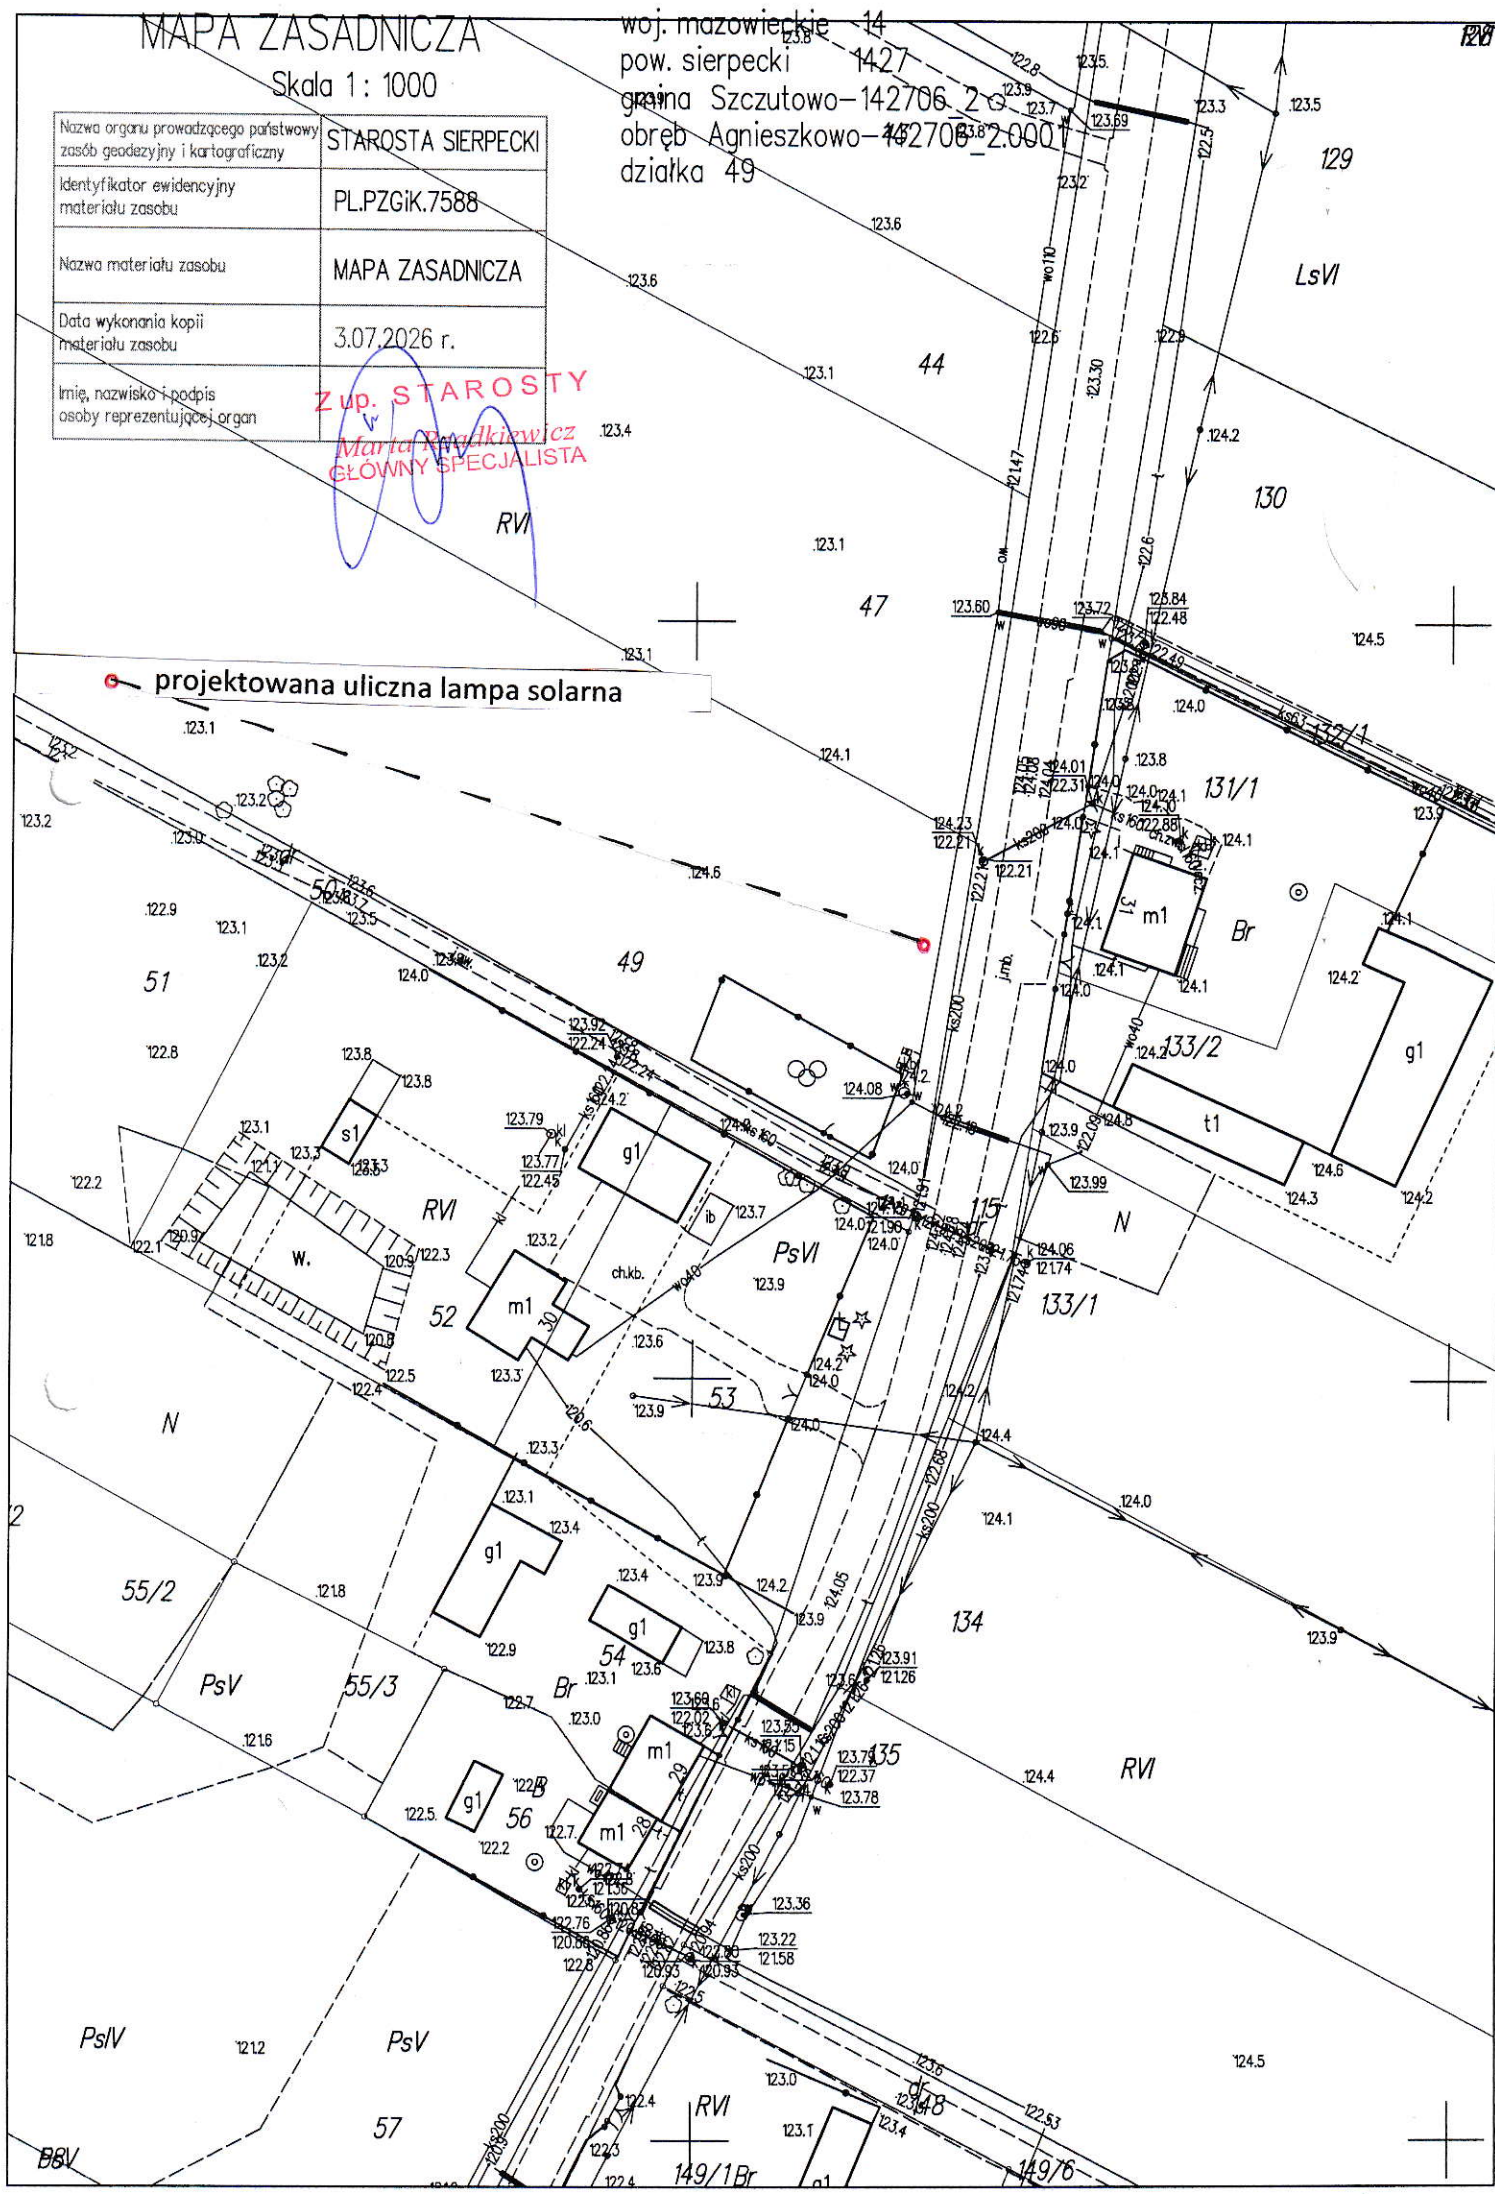

MAPA ZASADNICZA

Skala 1: 1000

STAROSTA SIERPECKI
PL.PZGIK.7588
MAPA ZASADNICZA
3.07.2026 r.

Z up. STAROSTY
Marta Madkiewicz
GŁÓWNY SPECJALISTA

woj. mazowieckie 14
pow. sierpecki 1427
gmina Szczutowo-142706_2
obręb Białasy-142706_2.0002
działka 113,122




MAPA ZASADNICZA


Skala 1: 1000

woj. m. ściekie 14
pow. sierpecki 1427 PsIII
gmina Szczutowo-142706_2
obręb Gójsk-142706_2.0010
działka 312/1, 313/1, 314/1, 350/3

Nazwa organu prowadzącego państwowy zasób geodezyjny i kartograficzny	STAROSTA SIERPECKI
Identyfikator ewidencyjny materiału zasobu	PL.PZGiK.7588
Nazwa materiału zasobu	MAPA ZASADNICZA
Data wykonania kopii materiału zasobu	16.07.2026 r.
Imię, nazwisko i podpis osoby reprezentującej organ	<i>Zup. STAROSTY</i> <i>Maria Rądkiewicz</i> GŁÓWNY SPECJALISTA

Zup. STAROSTY
Maria Rądkiewicz
GŁÓWNY SPECJALISTA

projektowana uliczna lampa solarna

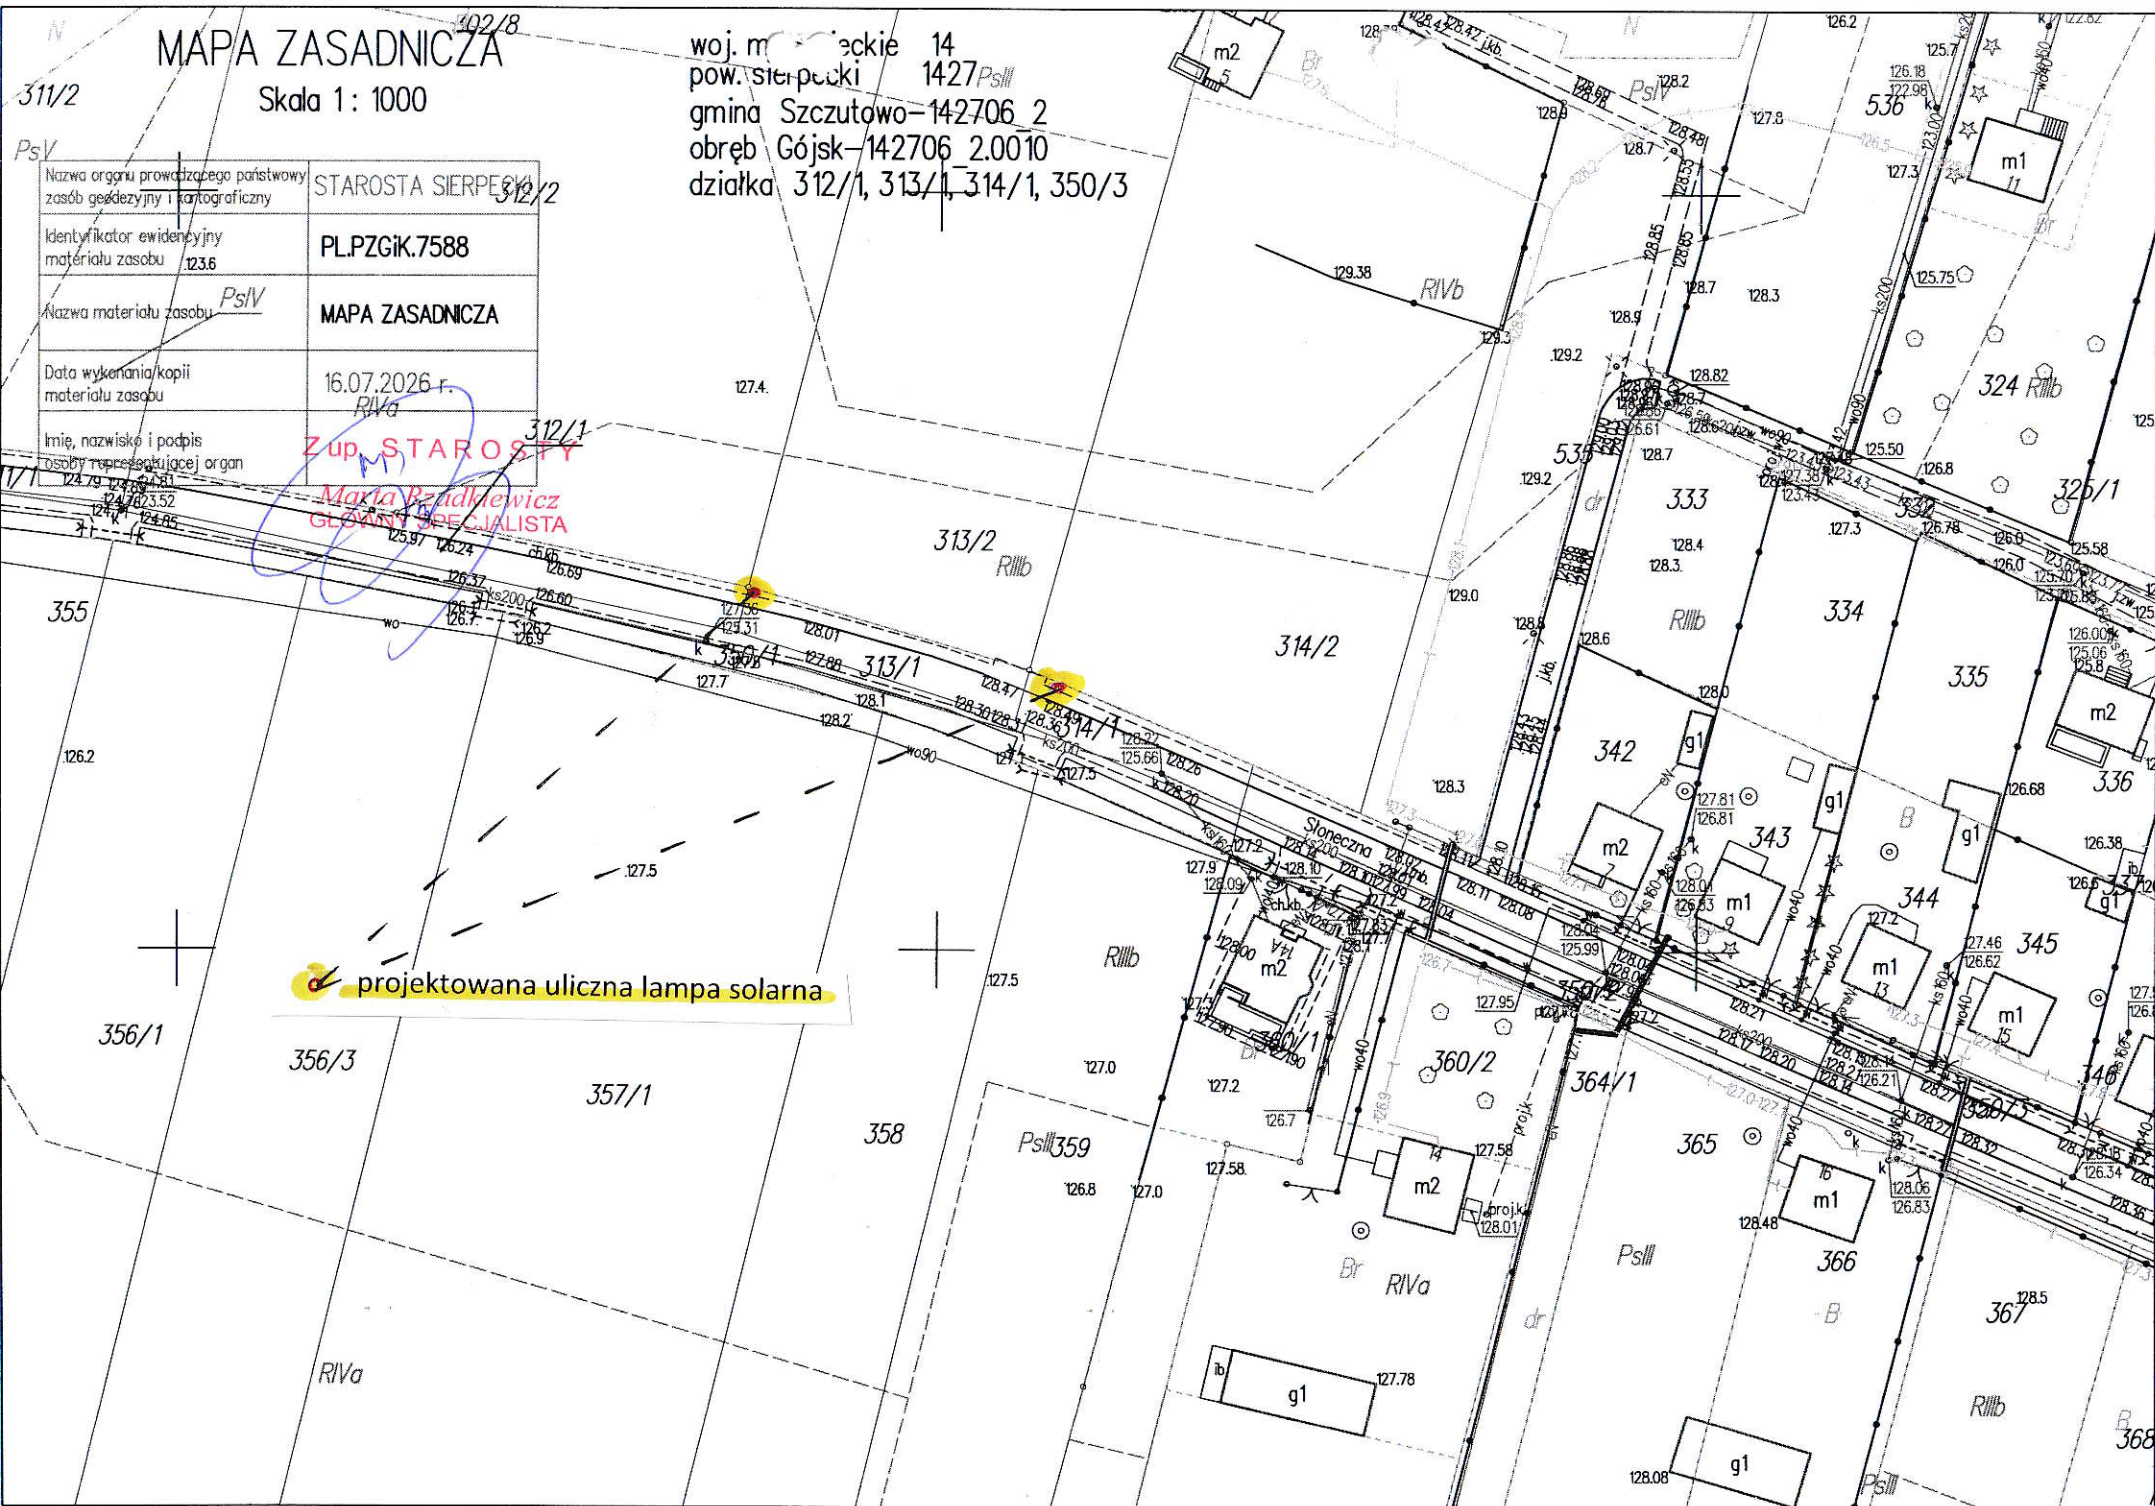

MAPA ZASADNICZA

Skala 1:1000


woj. m. wieckie 14
pow. sierpecki 1427
gmina Szczutowo-142706_2
obręb 12-142706_2.0012
działka 157

projektowana uliczna lampa solarna

Nazwa organu prowadzącego państwową zasob geodezyjny i kartograficzny	STAROSTA SIERPECKI
Identyfikator ewidencyjny materiału zasobu	PL.PZGIK.7588
Nazwa materiału zasobu	MAPA ZASADNICZA
Data wykonania kopii materiału zasobu	3.07.2026 r.
Imię, nazwisko i podpis osoby reprezentującej organ	<i>Maria Radkiewicz</i>

Zup. STAROSTY

Maria Radkiewicz
GŁÓWNY SPECJALISTA

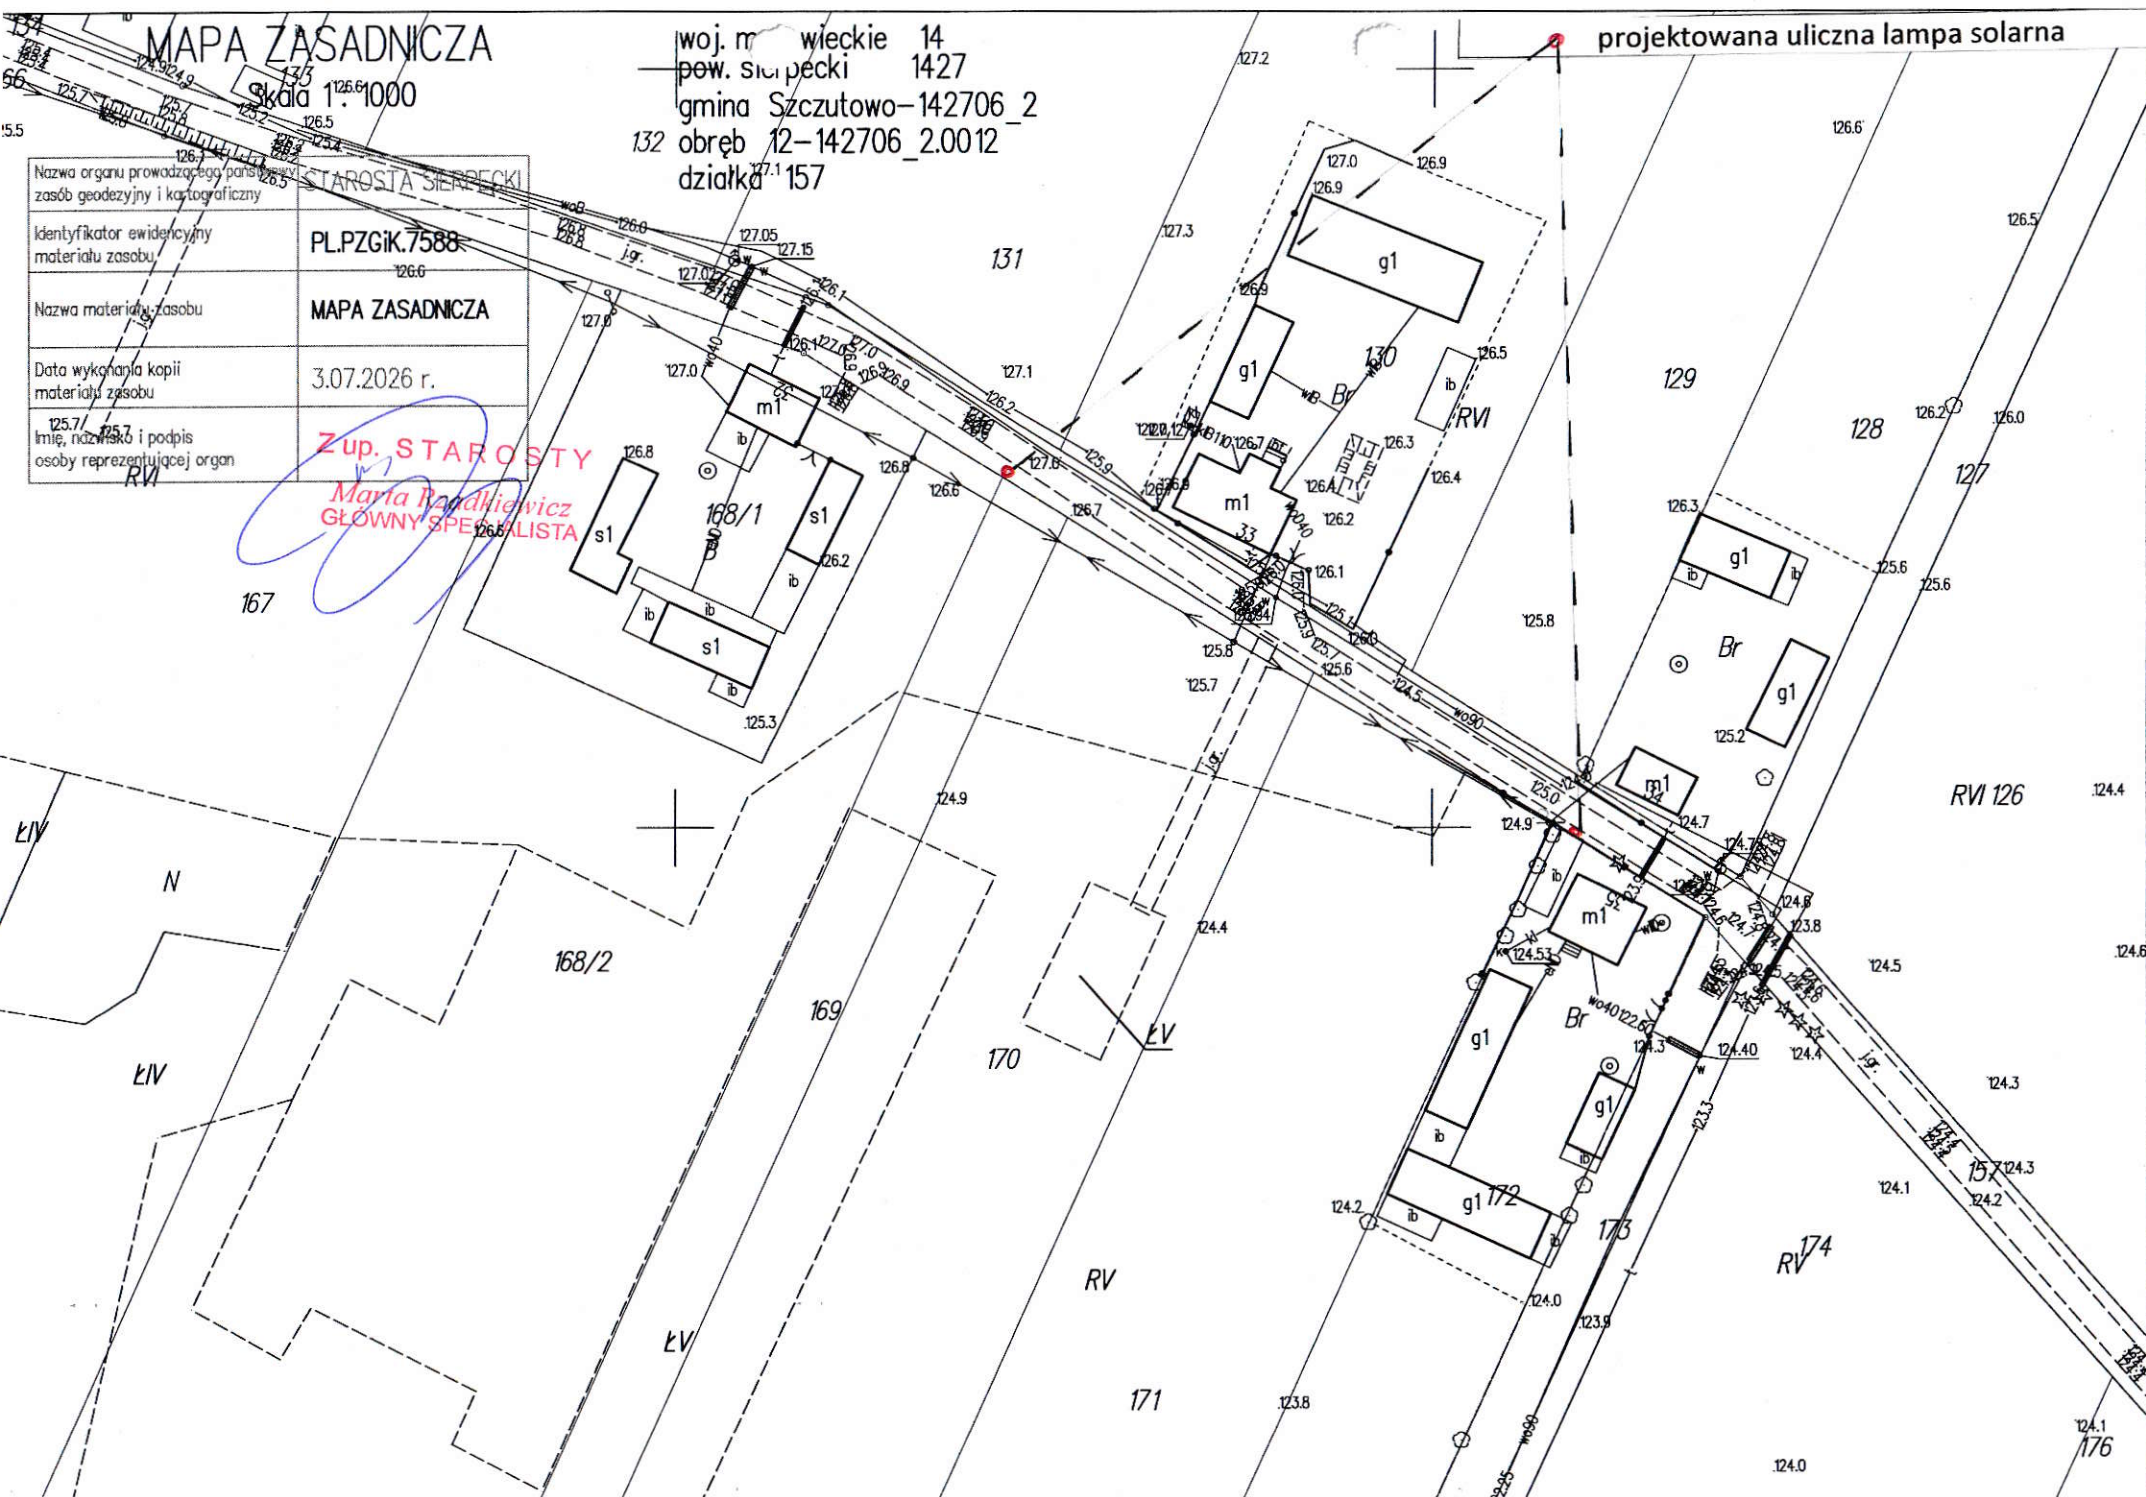

MAPA ZASADNICZA

Skala 1: 1000


Nazwa organu prowadzącego państwowy zasób geodezyjny i kartograficzny	STAROSTA SIERPECKI
Identyfikator ewidencyjny materiału zasobu	PL.PZGIK.7588
Nazwa materiału zasobu	MAPA ZASADNICZA
Data wykonania kopii materiału zasobu	56/2 3.07.2026 r.
Imię, nazwisko i podpis osoby reprezentującej organ	Zup. STAROSTY <i>Marla Ryskiewicz</i> GŁÓWNY SPECJALISTA

woj. mazowieckie 14
pow. sierpecki 1427
gmina Szczutowo-142706_2

N

PsV PsW

projektowana uliczna lampa solarna

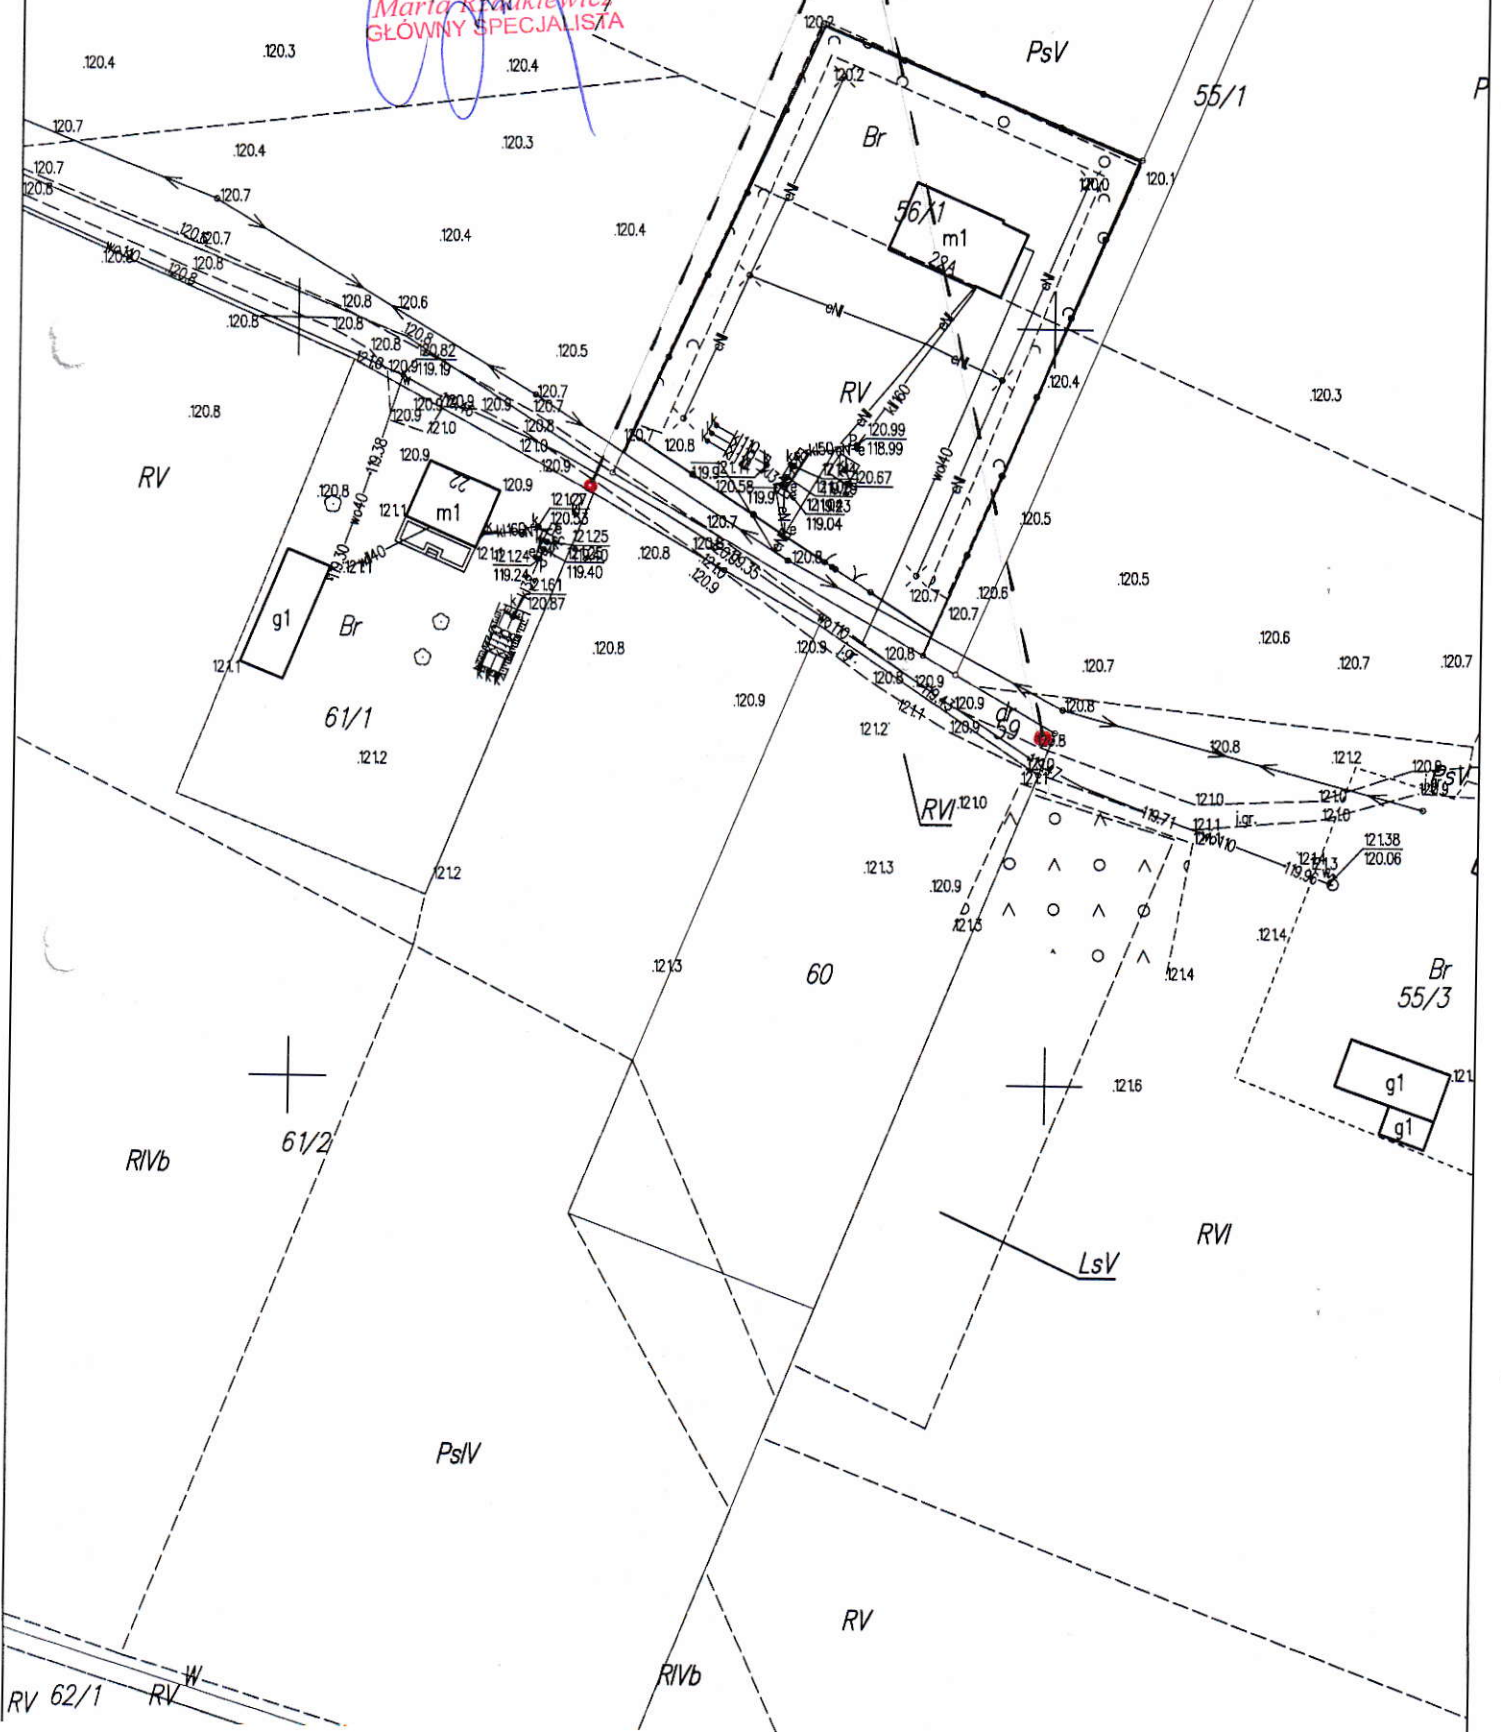

MAPA ZASADNICZA

Skala 1 : 1000

woj. mazowieckie 14

~~pow. sierpecki~~ 1427

~~amina Szczutowo-142706 2~~

~~obwód Karlewo-142706 2,0016~~


~~działka~~ 199/1


PsV 453/2

Nazwa organu prowadzącego państwowy zasób geodezyjny i kartograficzny	STAROSTA SIERPECKI
Identyfikator ewidencyjny materiału zasobu	PL.PZGiK.7588
Nazwa materiału zasobu	MARA ZASADNICZA
Data wykonania kopii materiału zasobu	3.07.2026 r.
Imię, nazwisko i podpis osoby reprezentującej organ	Zup. STARO

Zup. STAROSTY
Marta Kzadkiewicz
GŁÓWNY SPECJALISTA

projektowana uliczna lampa solarna

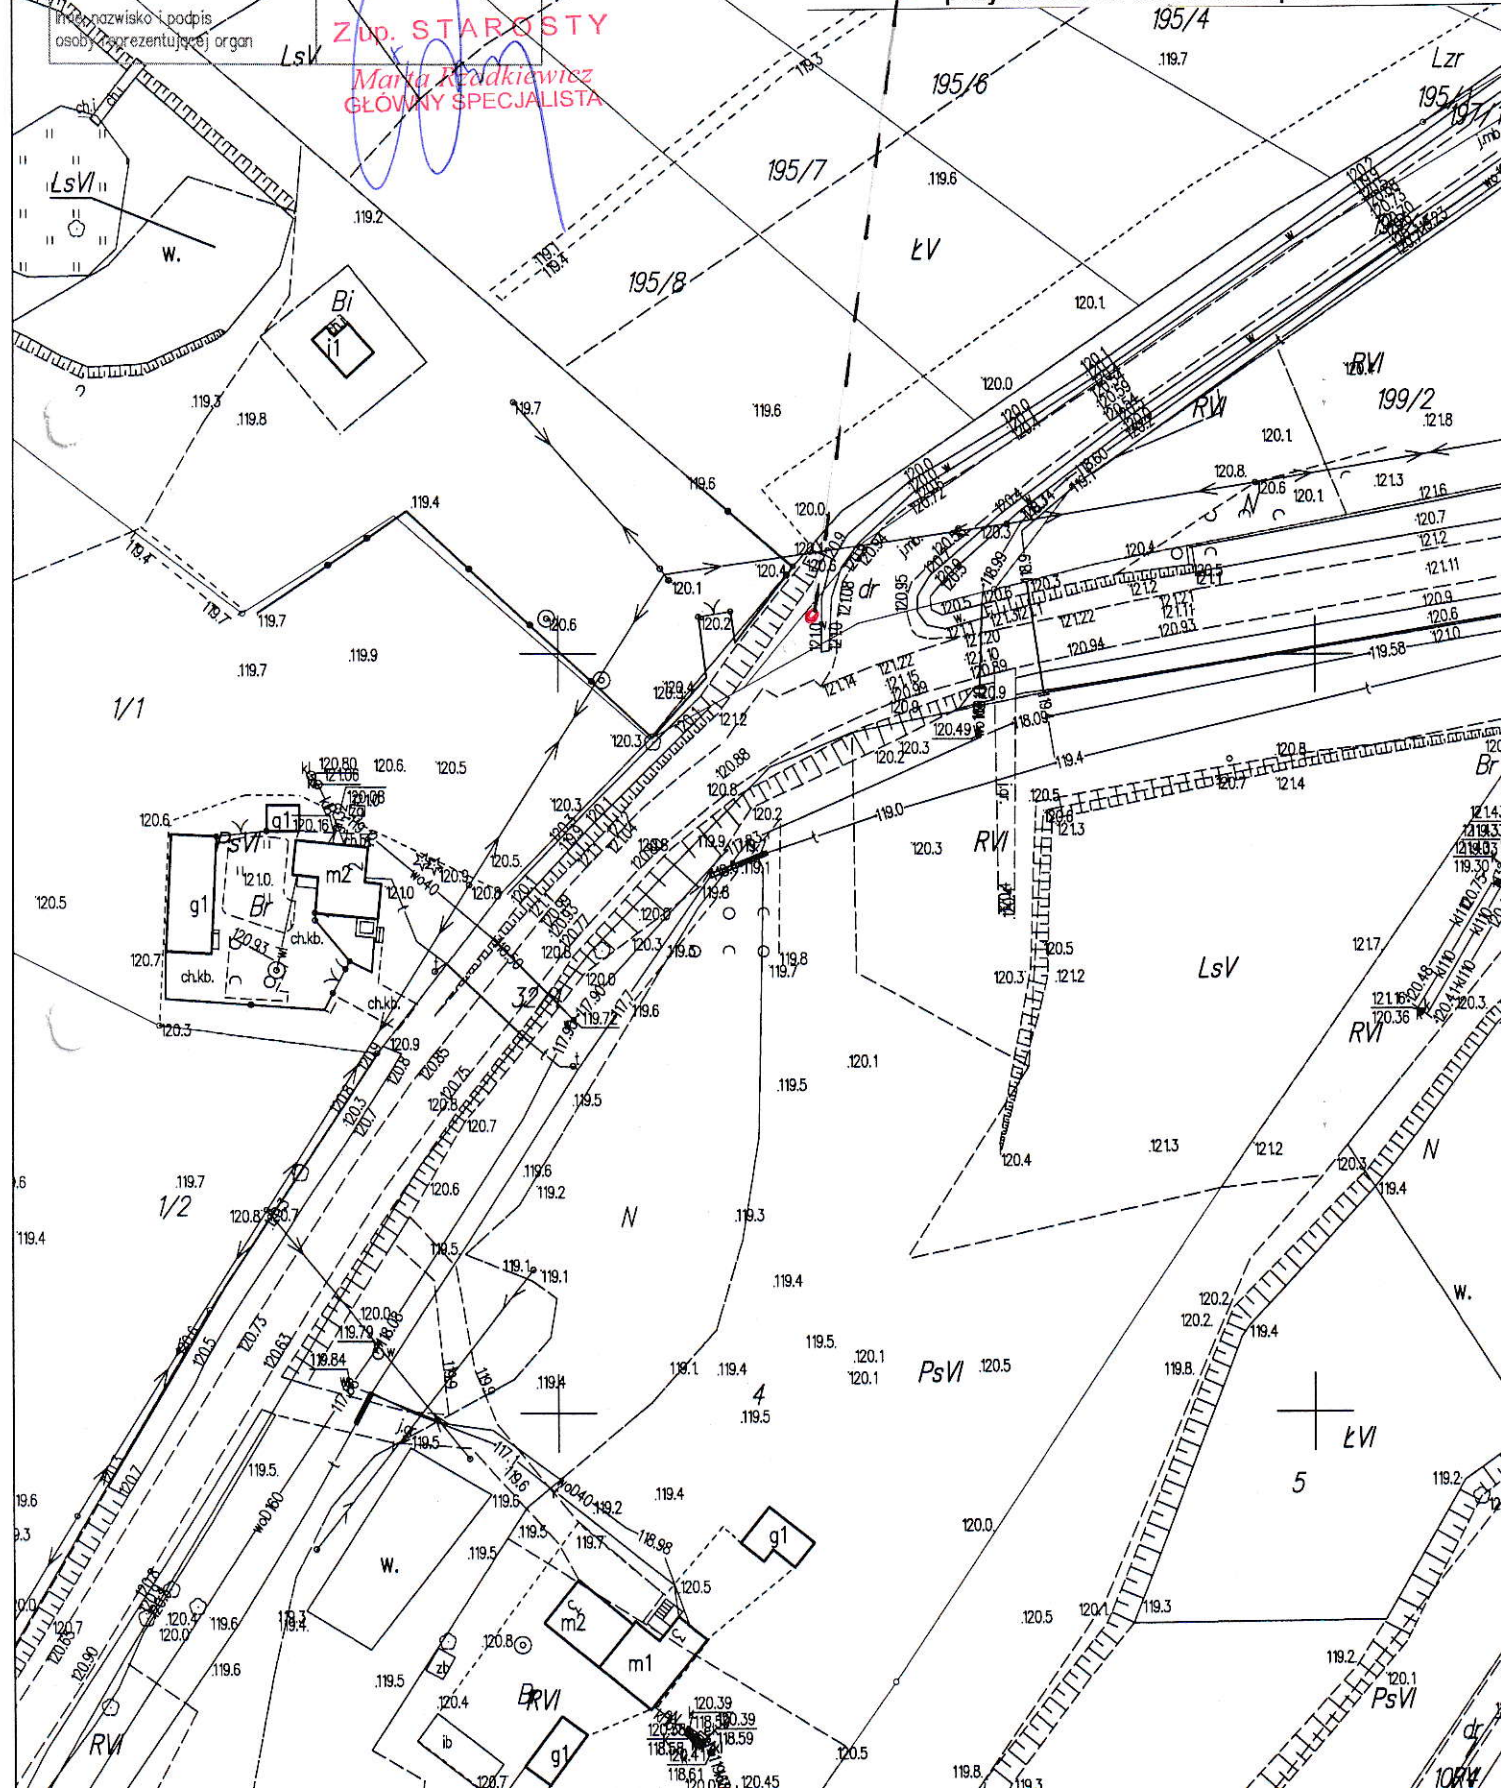

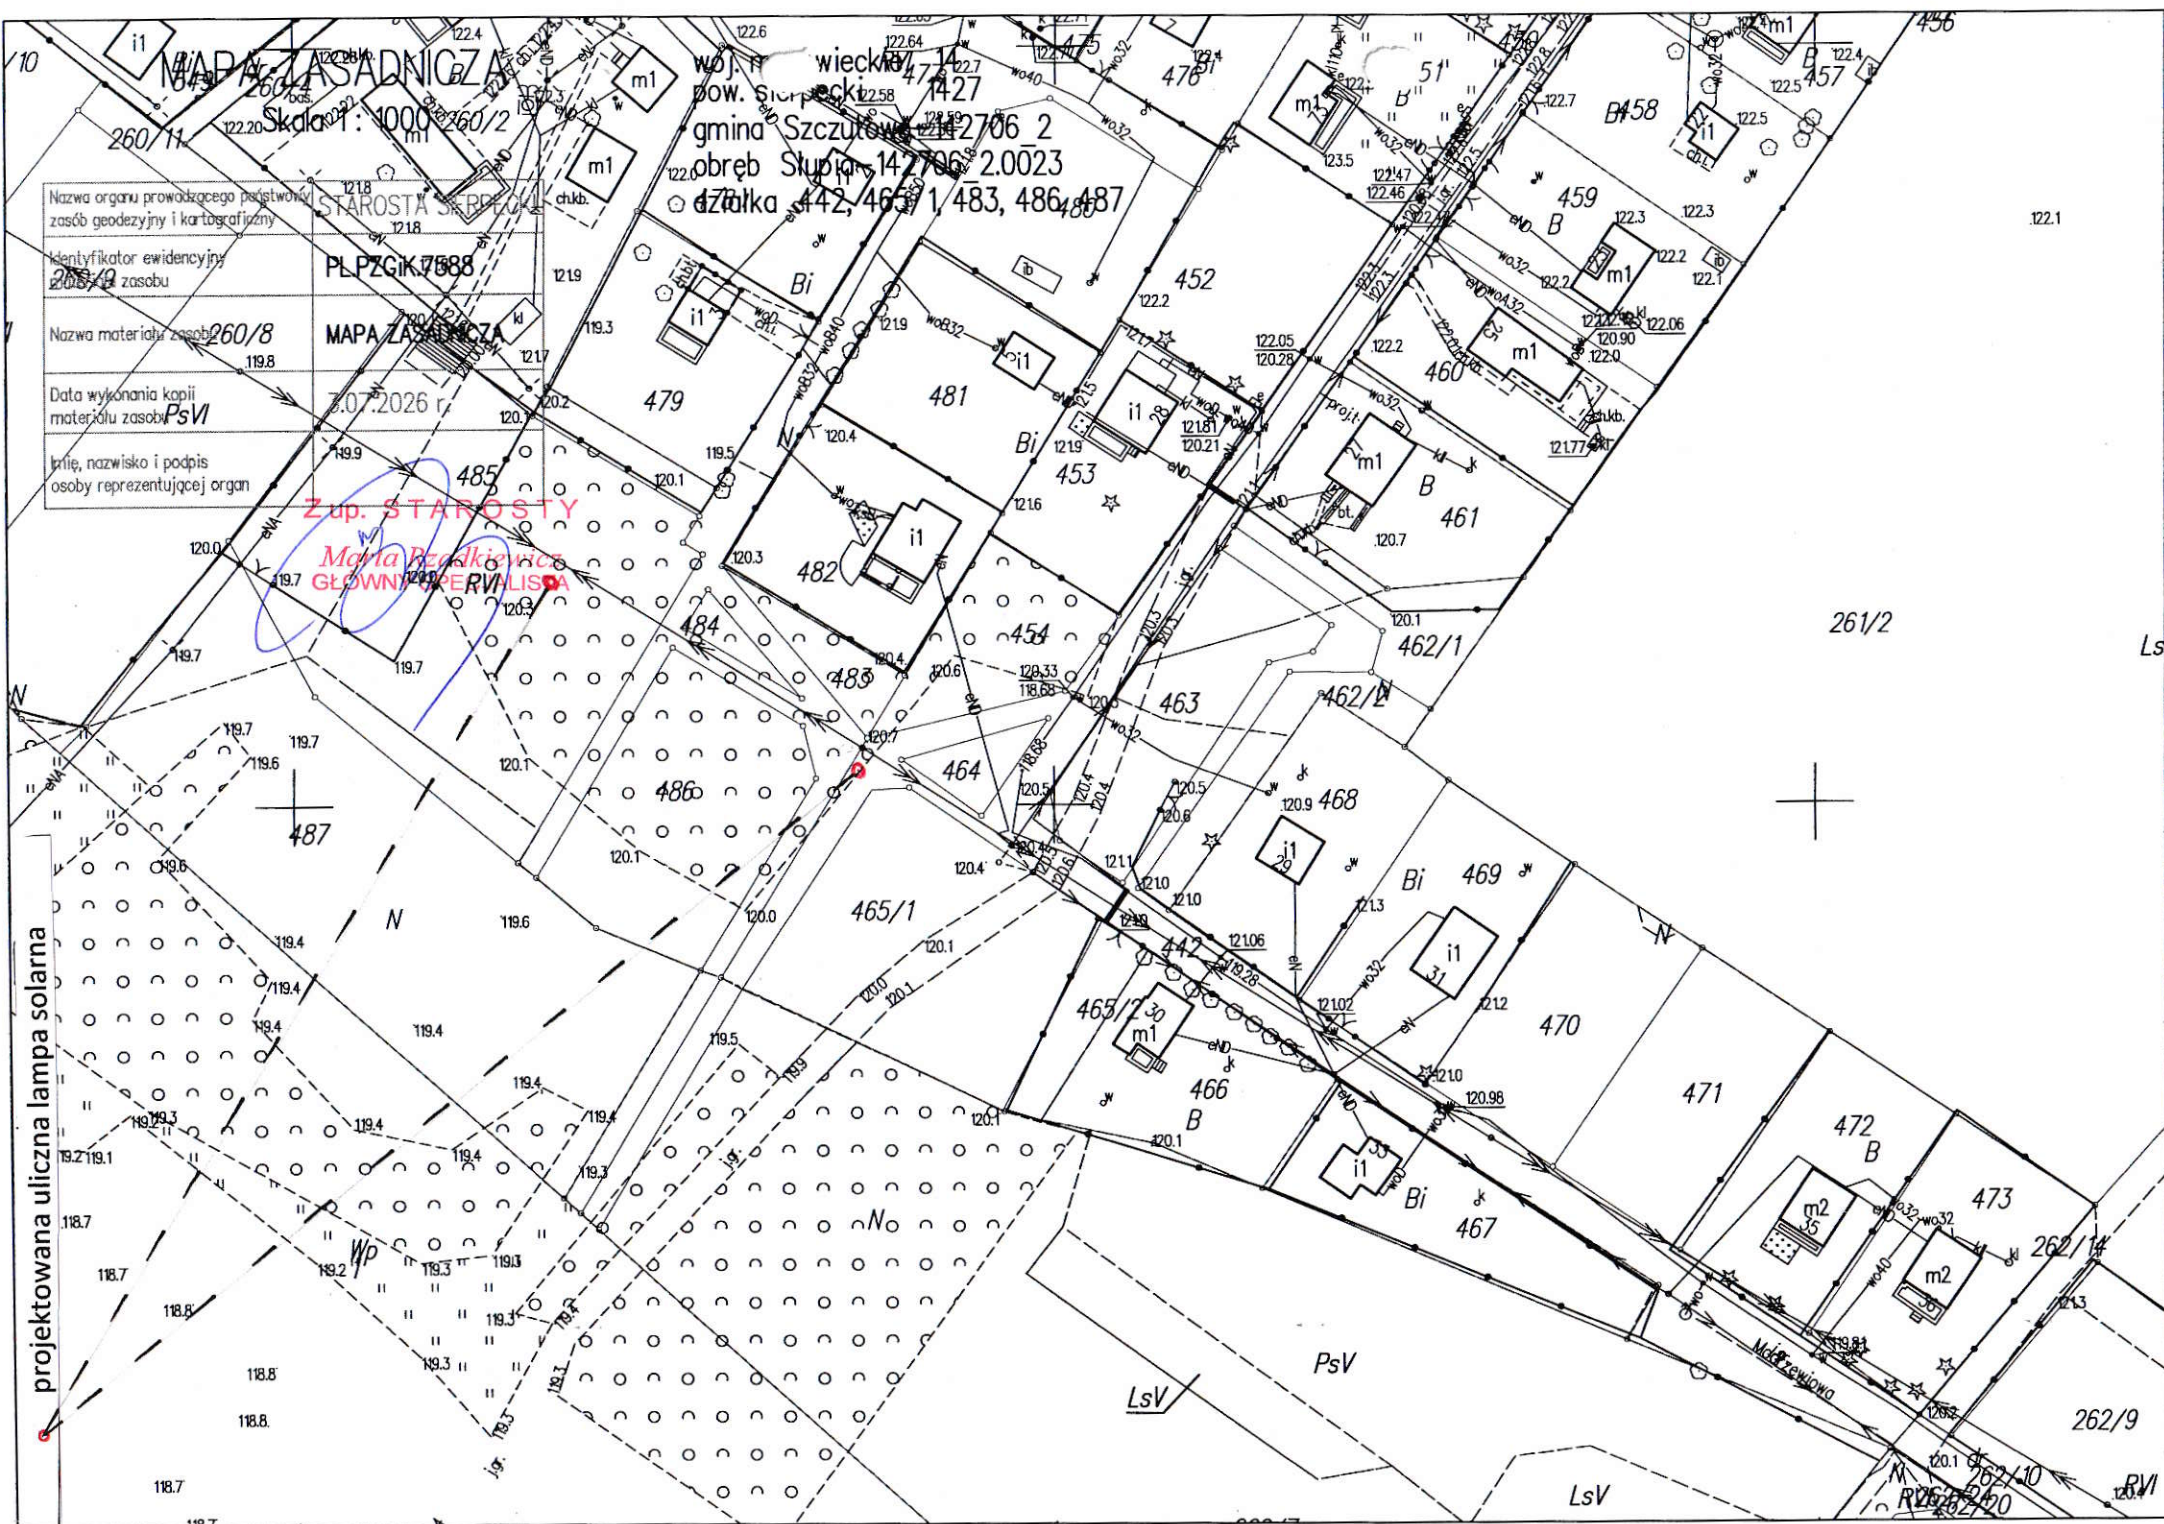


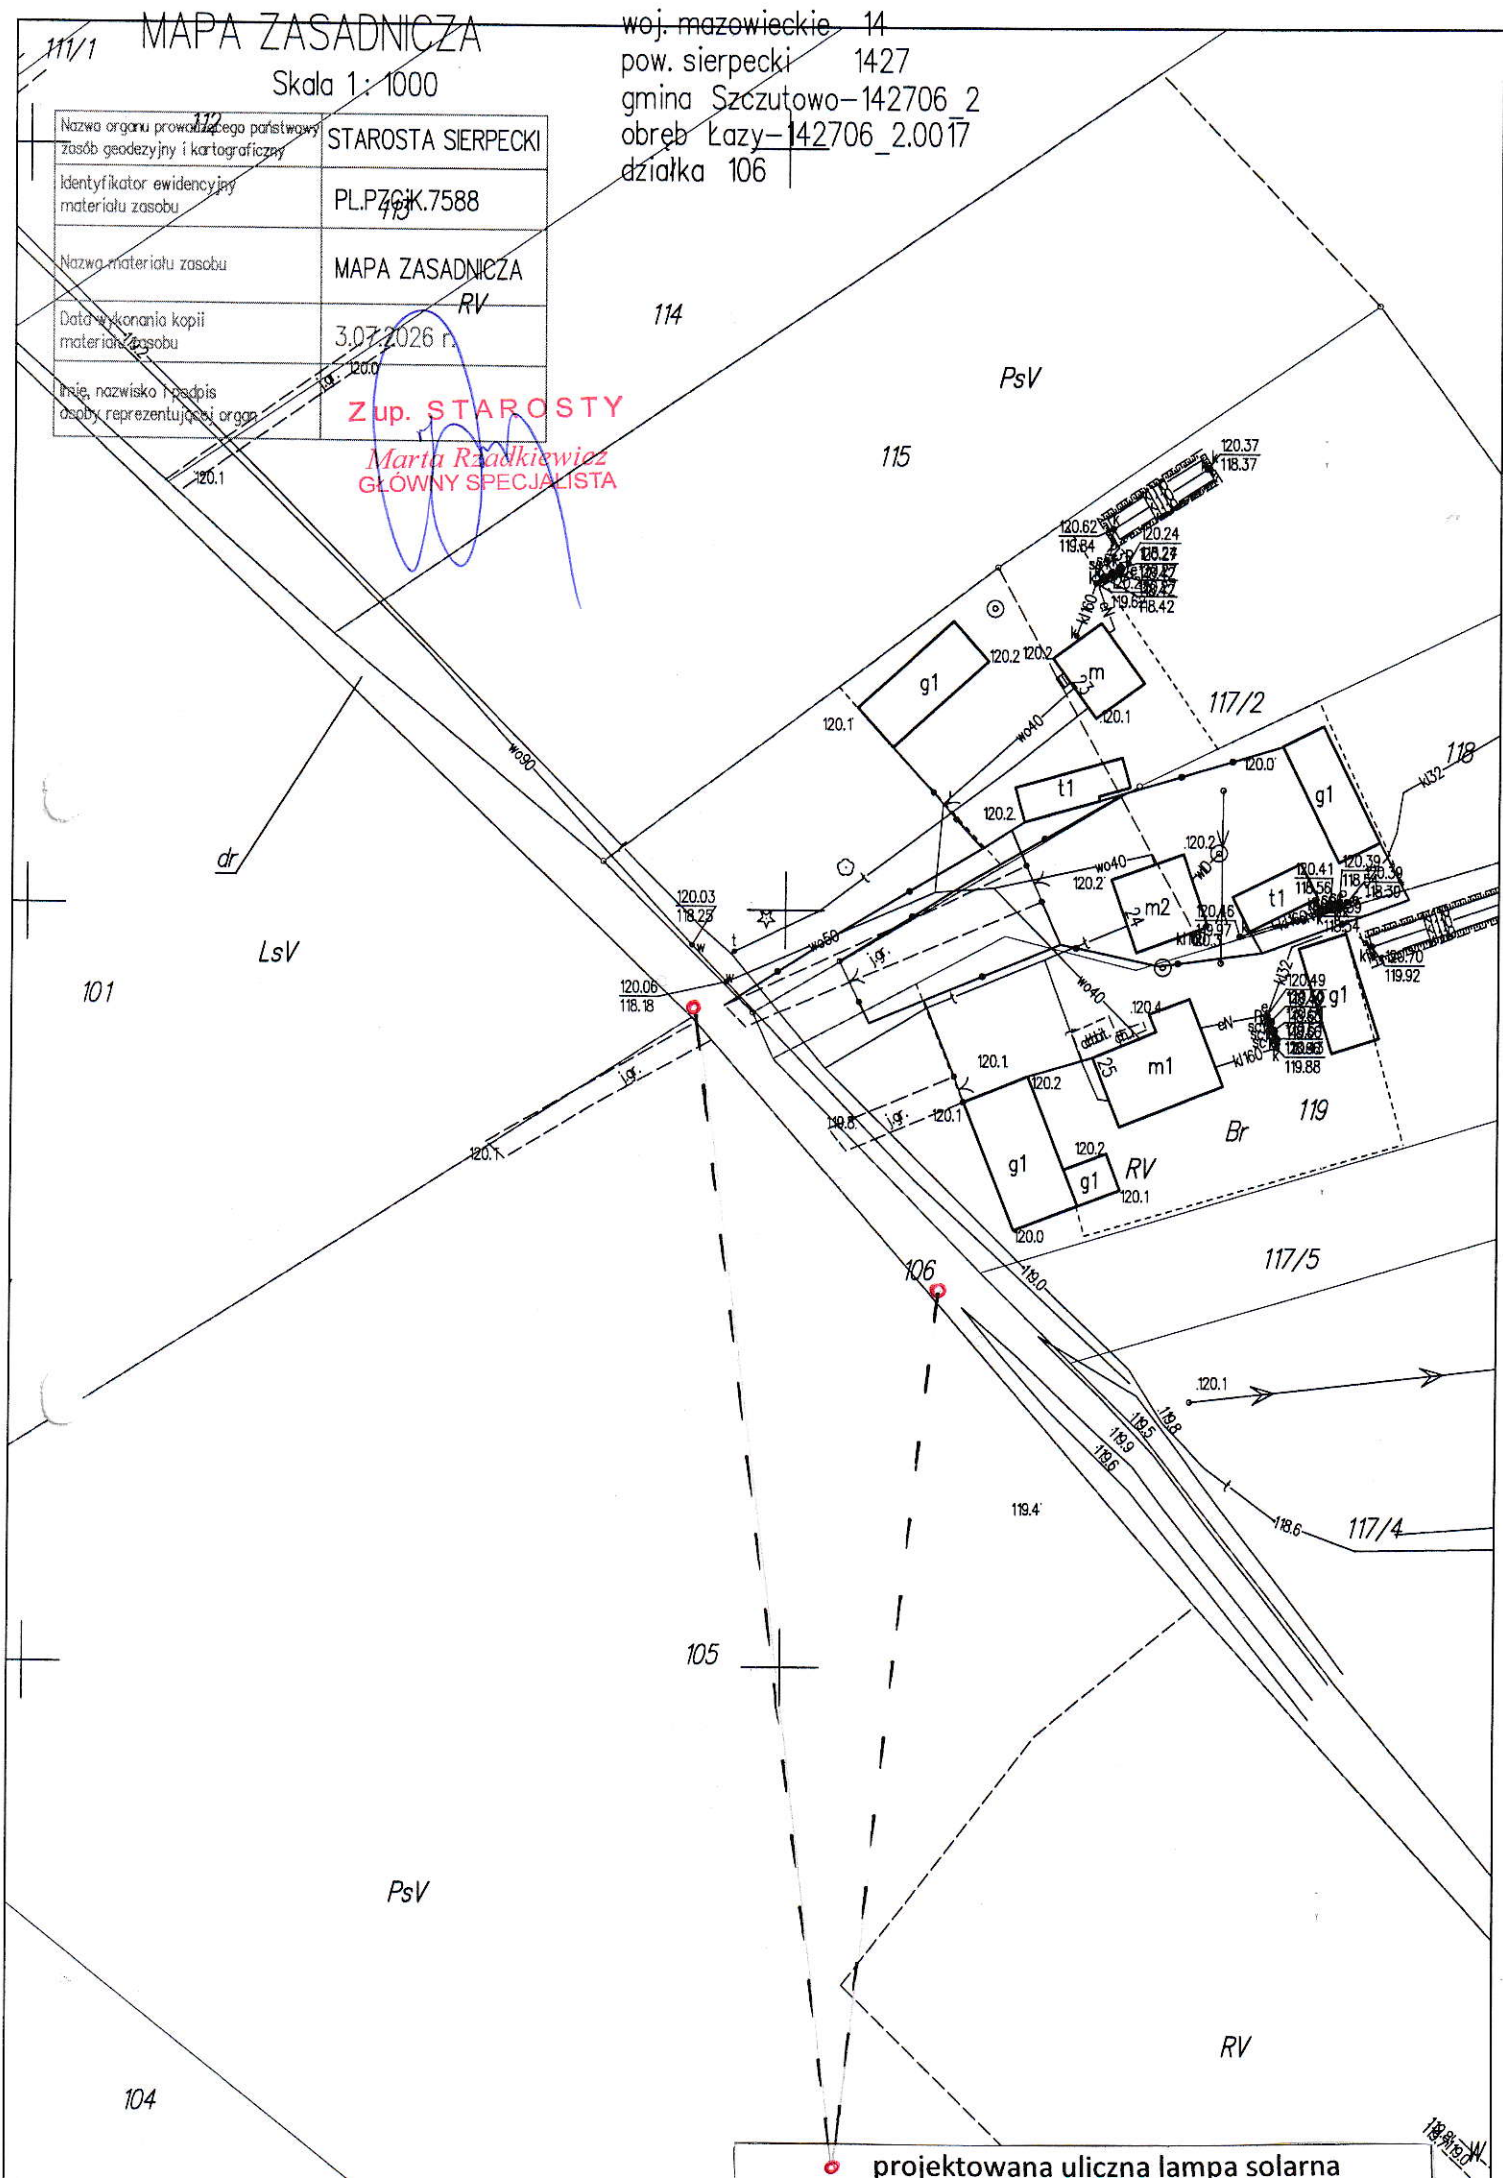

projektowana uliczna lampa solarna


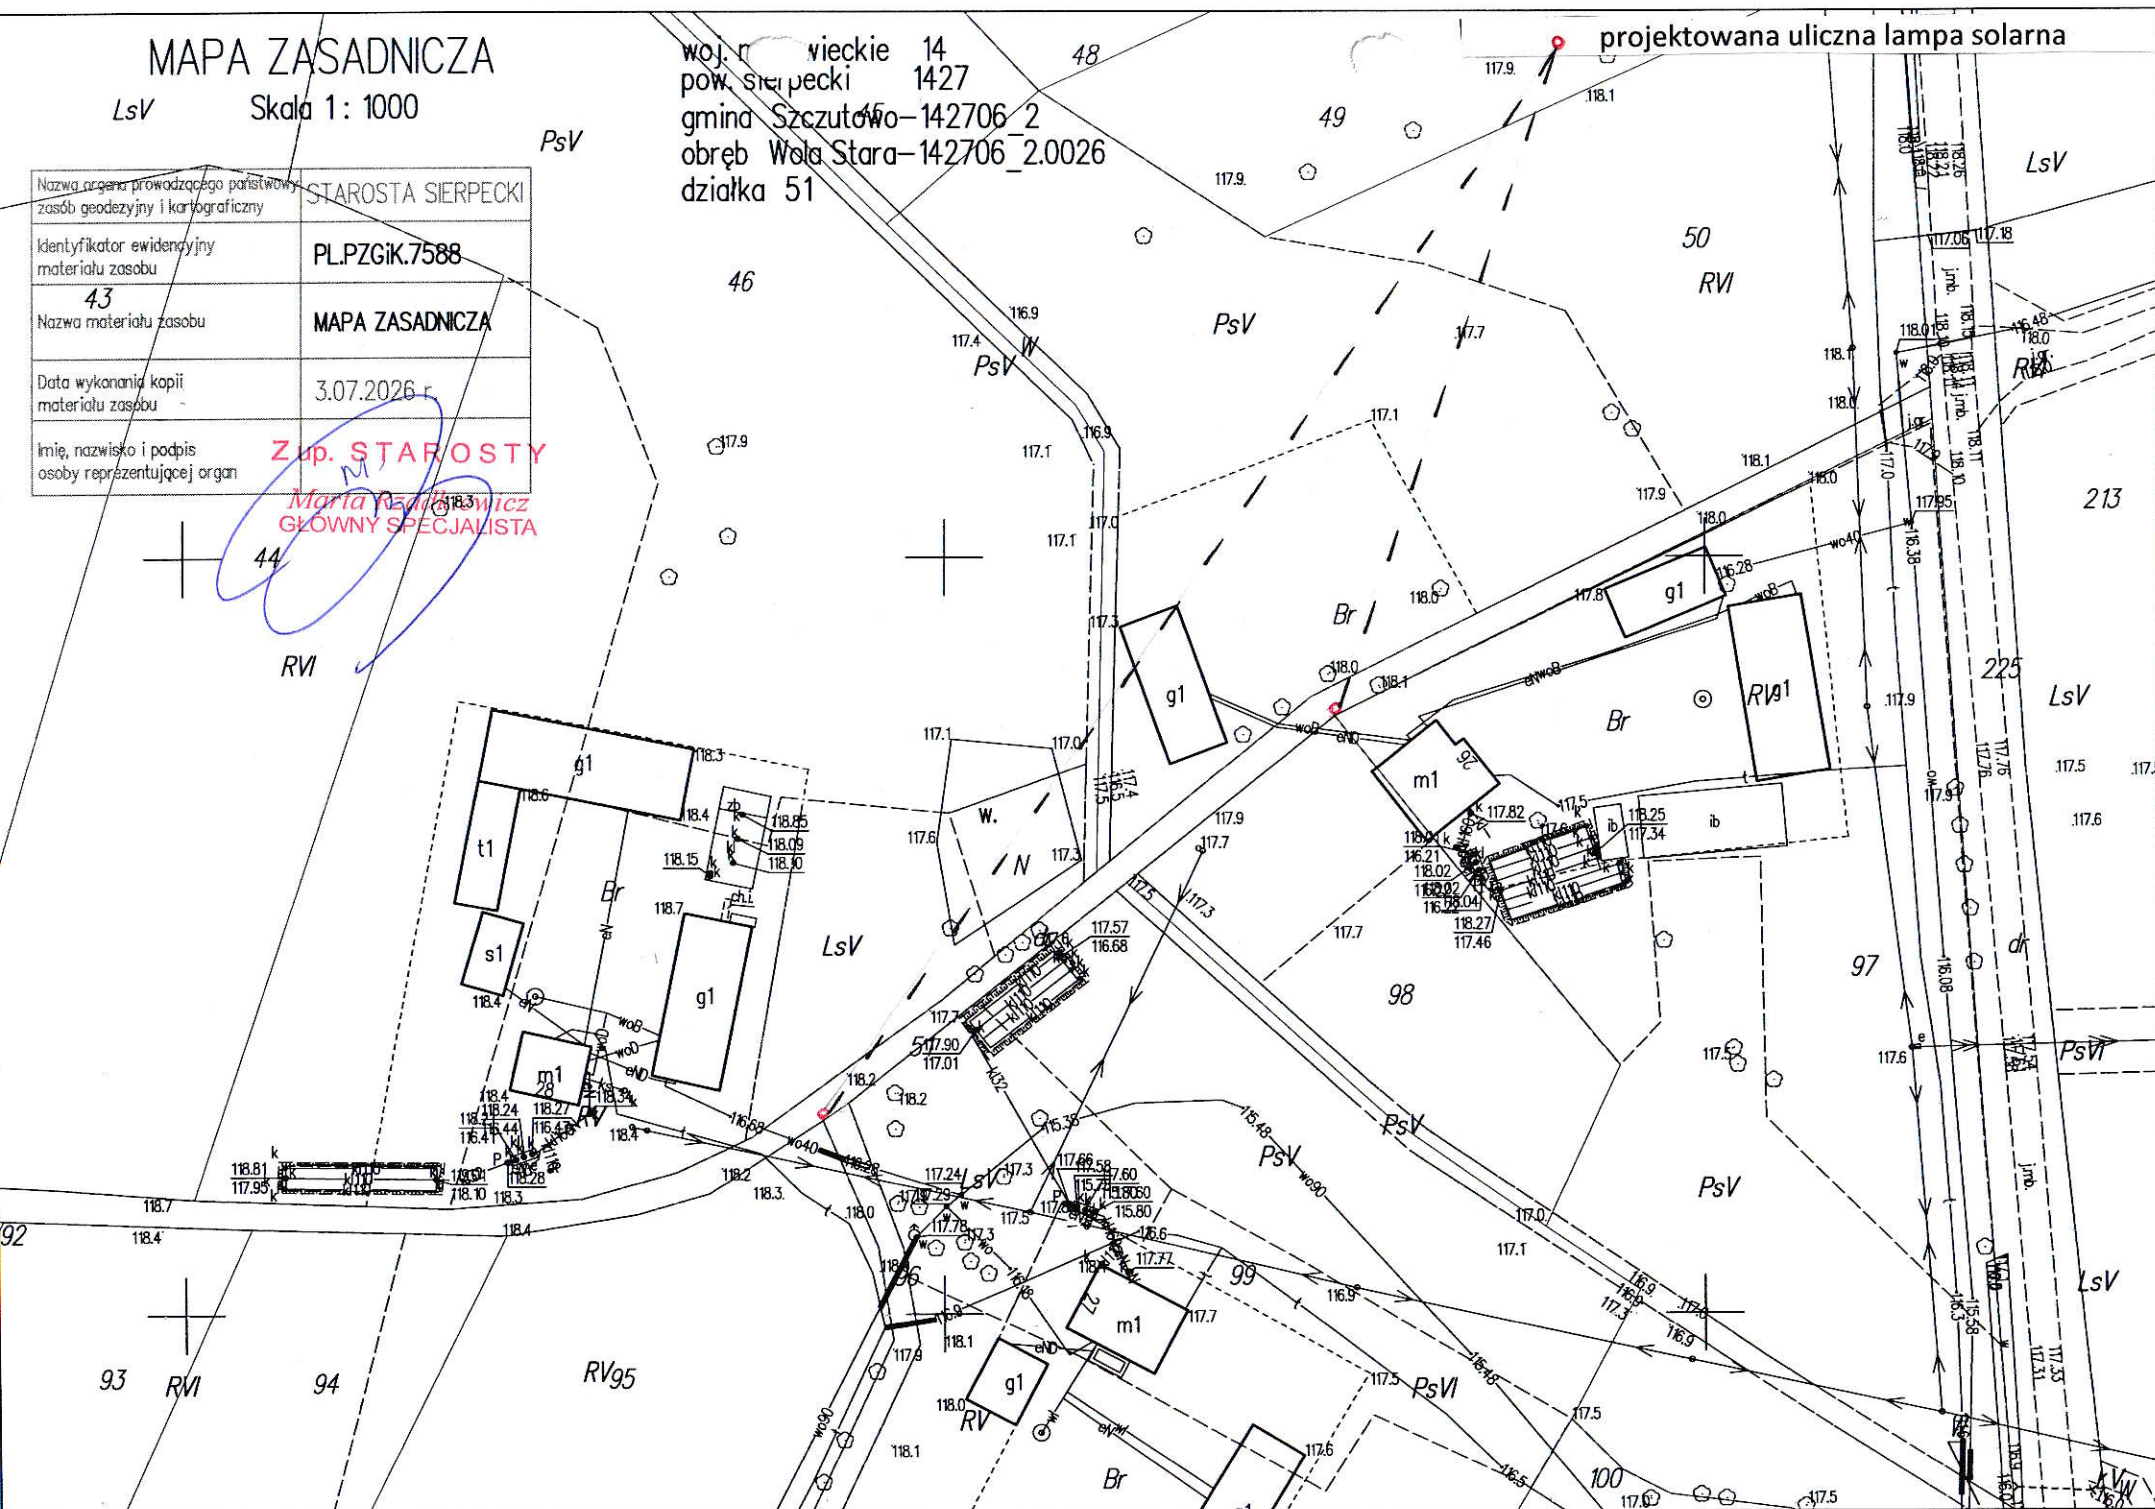


MAPA ZASADNICZA

Skala 1: 1000

Nazwa organu prowadzącego państwowy zasób geodezyjny i kartograficzny	STAROSTA SIERPECKI
Identyfikator ewidencyjny materiału zasobu	PL.PZGiK.7588
Nazwa materiału zasobu	MAPA ZASADNICZA
Data wykonania kopii materiału zasobu	09.07.2026 r.
Imię, nazwisko i podpis osoby reprezentującej organ	Z up. STAROSTY <i>Marta Rządkiwicz</i> GŁÓWNY SPECJALISTA

woj. mazowieckie
pow. sierpecki
gmina Szcutowo
osiedle Całownia, Mościska
działka 15, 16/1, 171

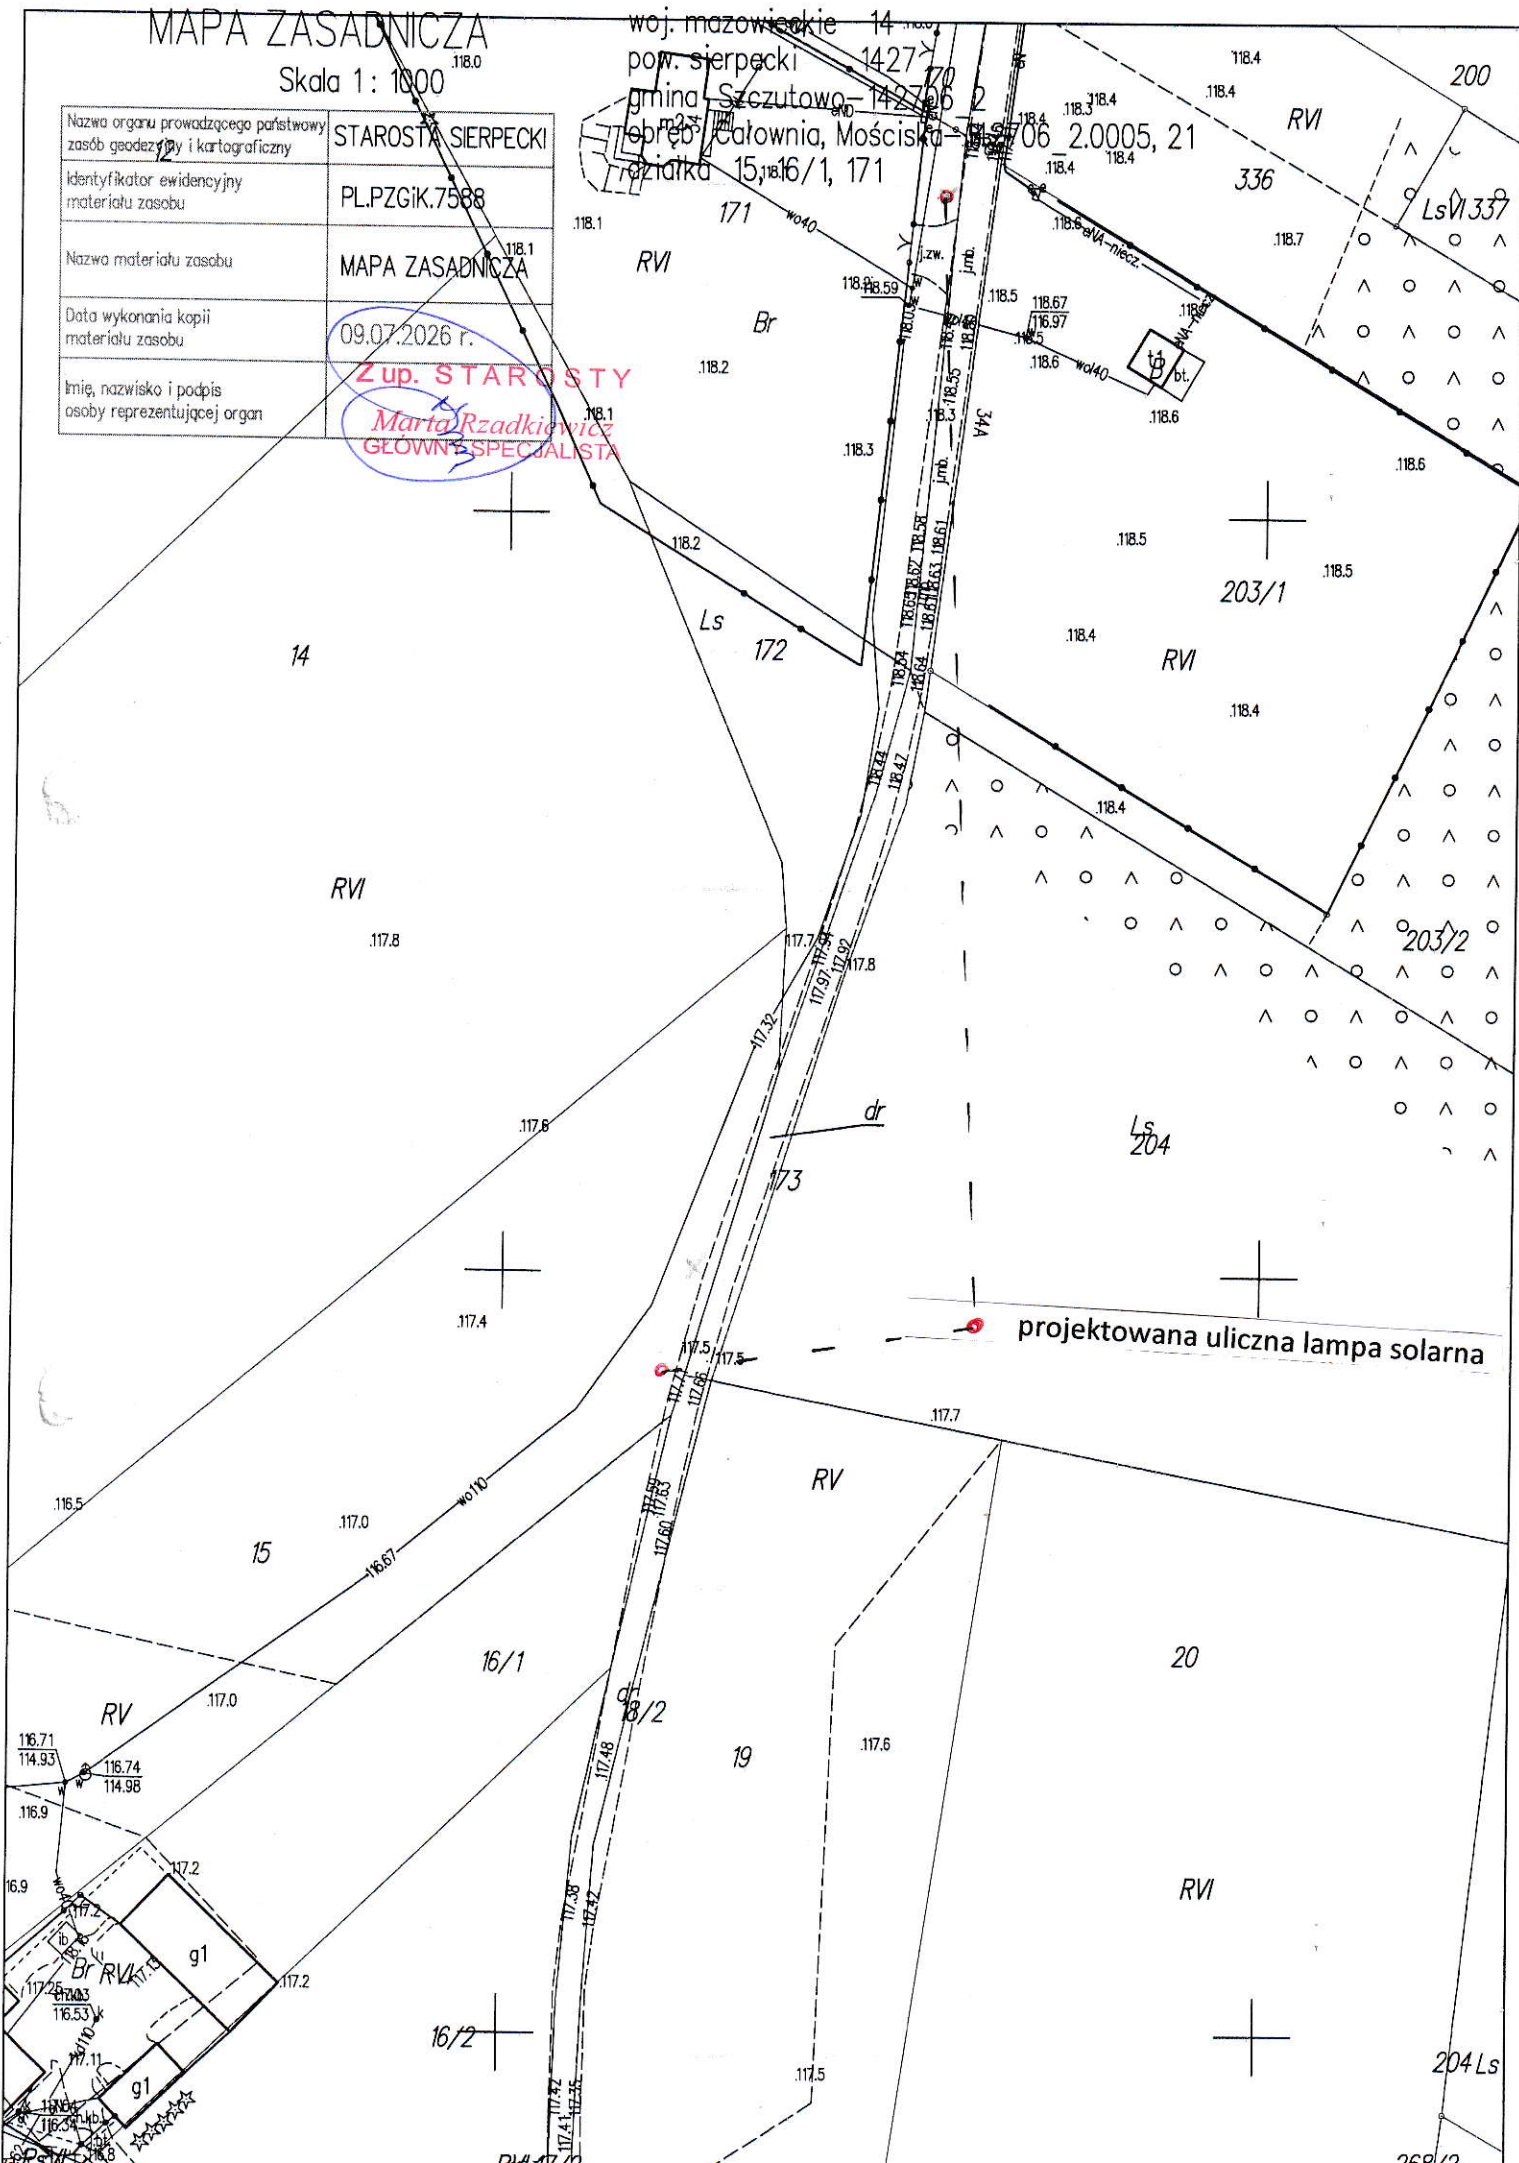

MAPA ZASADNICZA

Skala 1: 1000



Nazwa organu prowadzącego państwowy zasób geodezyjny i kartograficzny	STAROSTA SIERPECKI
1232 identyfikator ewidencyjny materiału zasobu	PL.PZG.K.7588
Nazwa materiału zasobu	MAPA ZASADNICZA m1
14/3 Data wykonania kopii materiału zasobu	09.07.2026 r.
Imię, nazwisko i podpis osoby reprezentującej organ	Zup. STAROSTY Marta Rządkiewicz GŁÓWNY SPECJALISTA

320

49Ls

projektowana uliczna lampa solarna

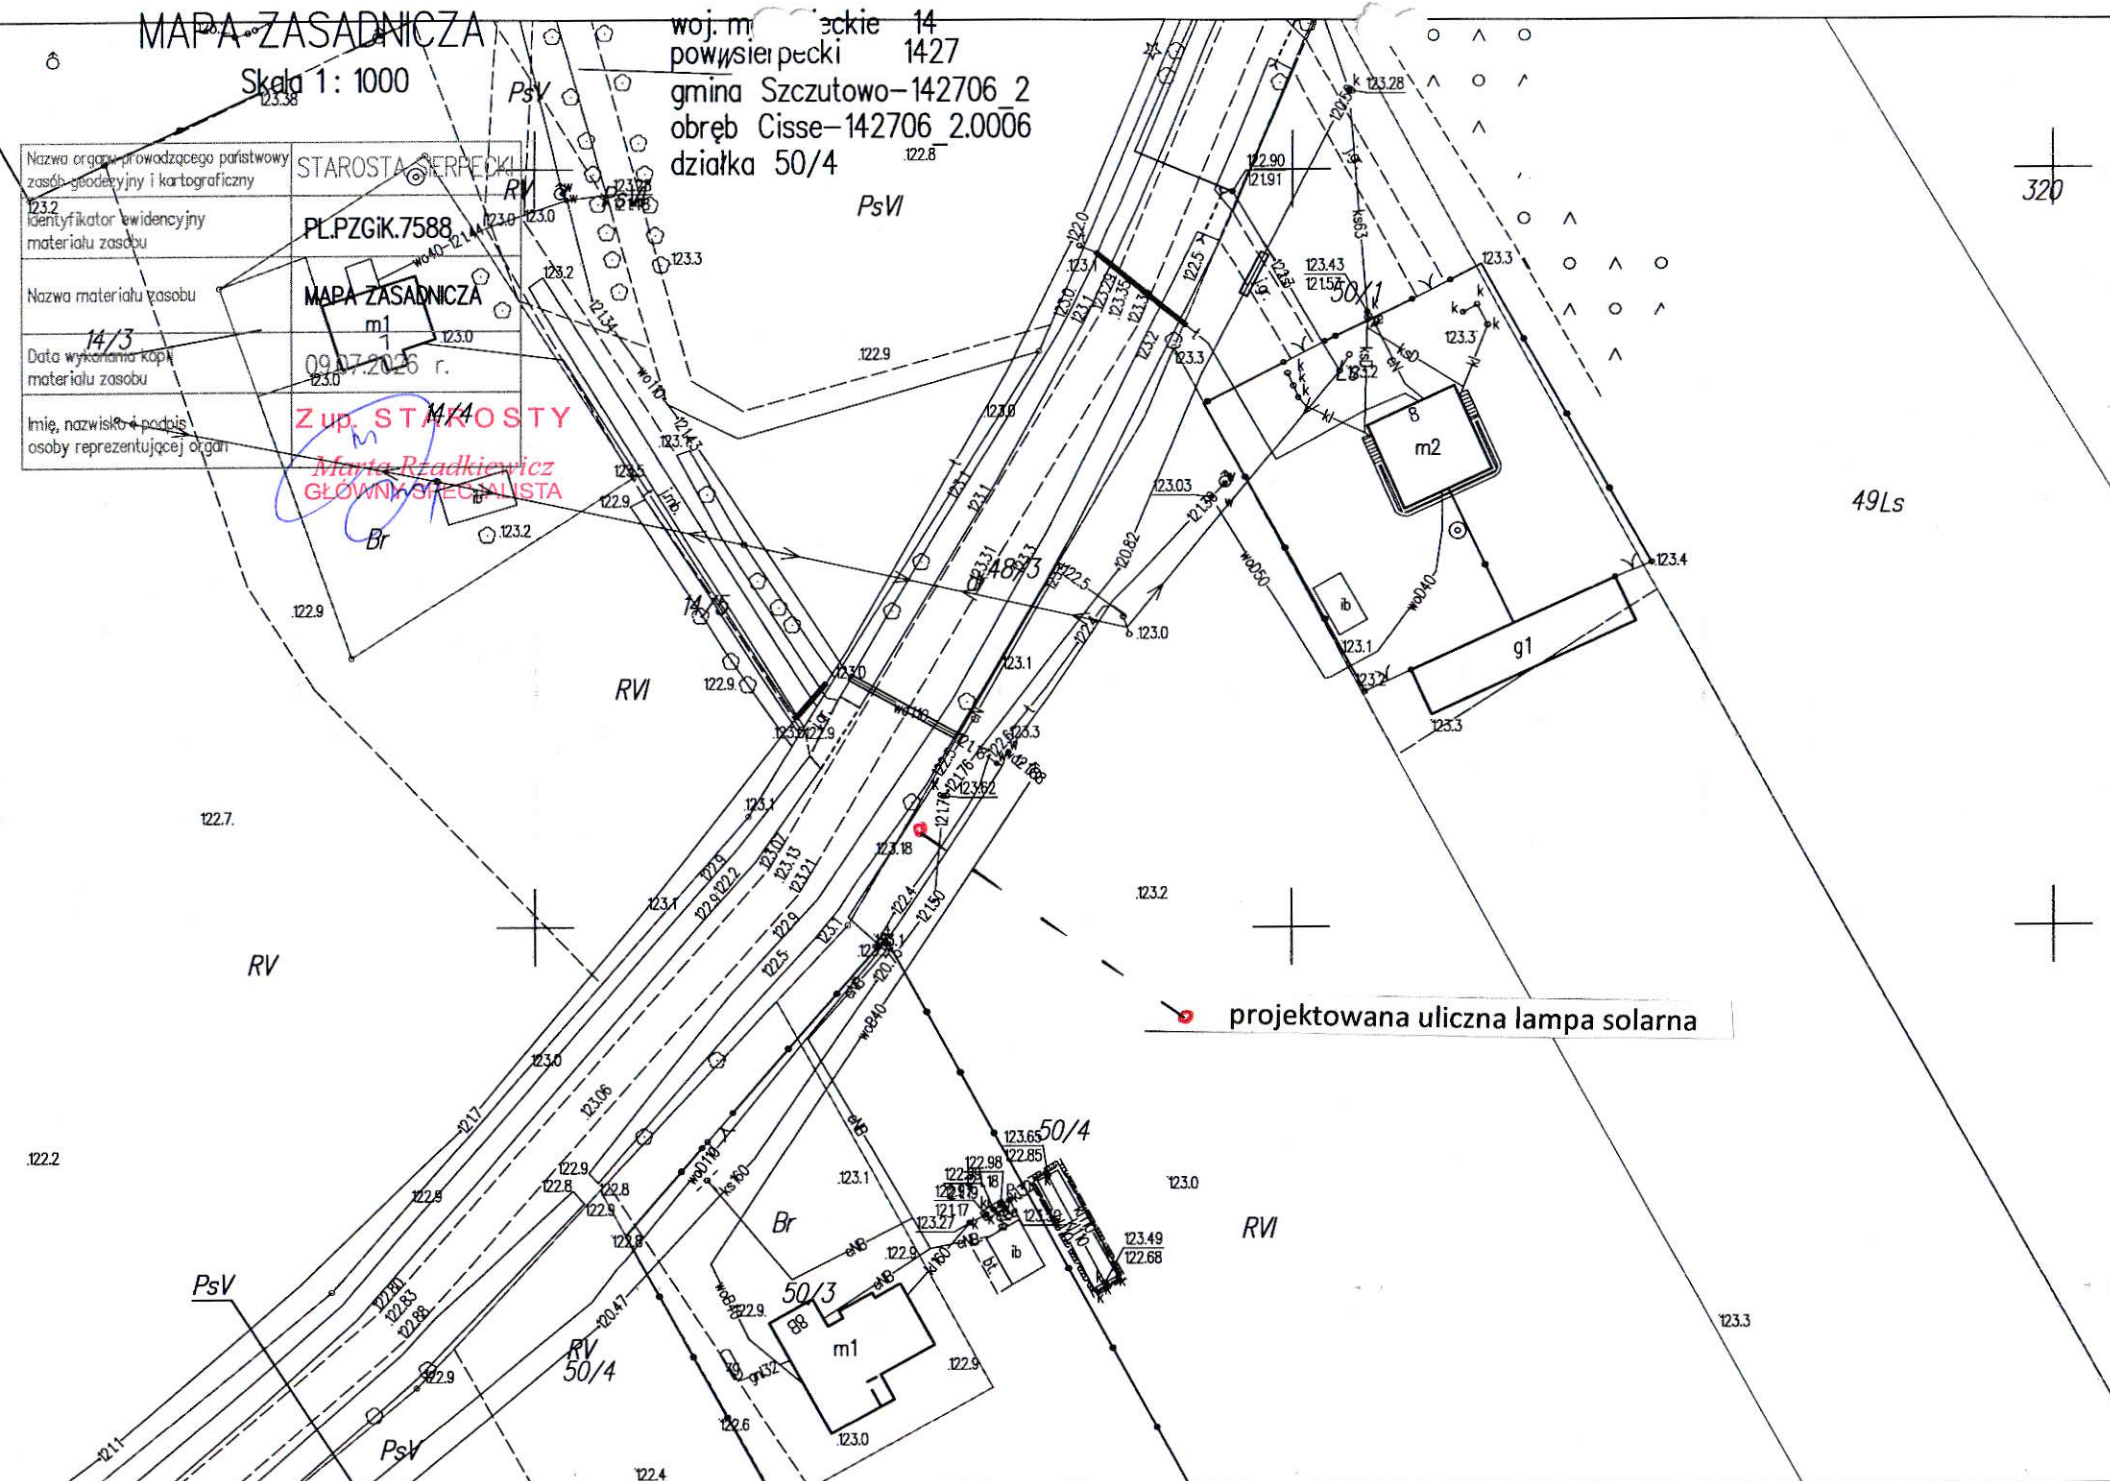

MAPA ZASADNICZA

Skala 1: 1000

woj. m. eckie 14
pow. sierpecki 1427
gmina Szczutowo-142706 2
obręb Cisse-142706_2.0006

STAROSTA SIERPECKI

PL.PZGIK.7588

MAPA ZASADNICZA

09.07.2026 r.


54 GŁÓWNY SPECJALISTA

Nazwa organu prowadzącego państwowy zasób geodezyjny i kartograficzny
Identyfikator ewidencyjny materiału zasobu
Nazwa materiału zasobu
Data wykonania kopii materiału zasobu
Imię, nazwisko i podpis osoby reprezentującej organ

