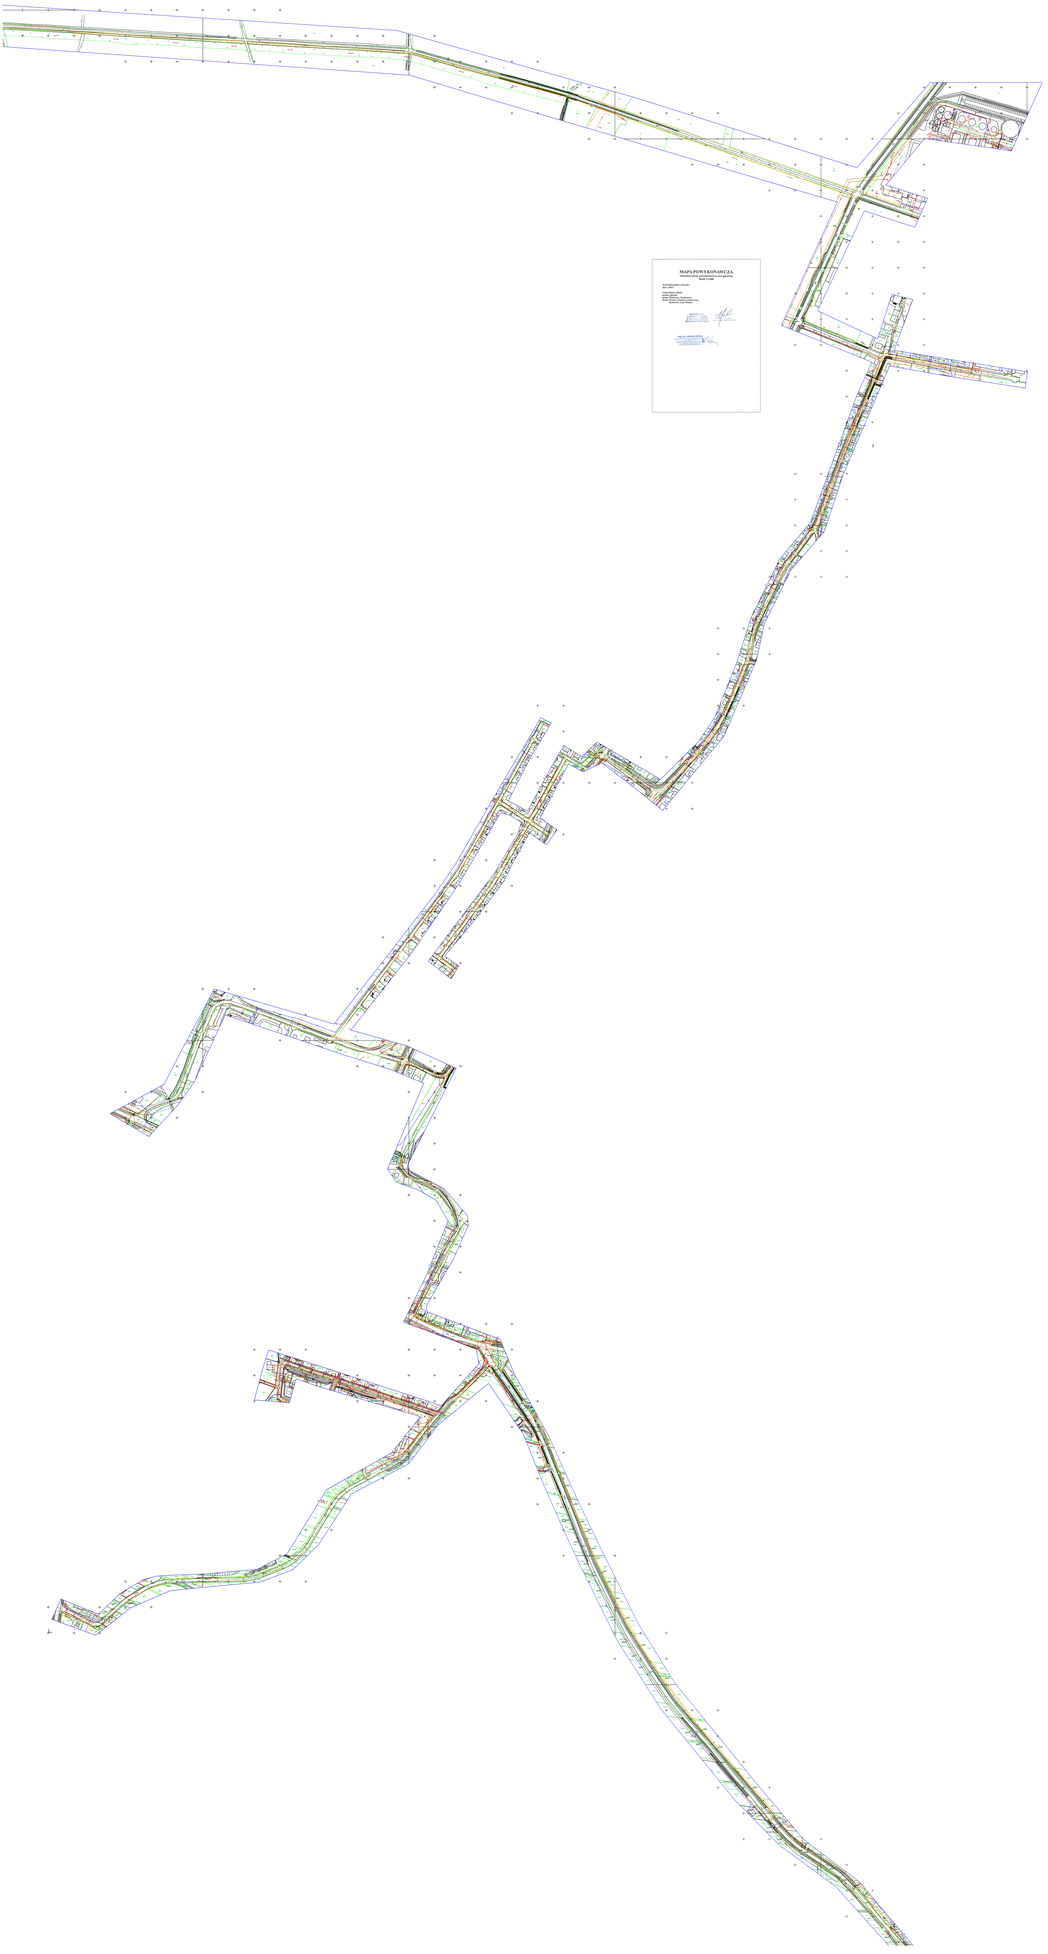
MAPA POWYKONAWCZA
