


# KOPIA Z MAPY ZASADNICZEJ

## SKALA 1:1000

Strona: 1/1  
Wykonał: Sylwia Górnik  
dn. 2009.03.20

Województwo: śląskie Powiat: gliwicki  
Jednostka ewidencyjna: Sośnicowice - Miasto  
Obręb ewidencyjny: Sośnicowice  
Seksje mapy: 531.114.242; 531.114.251

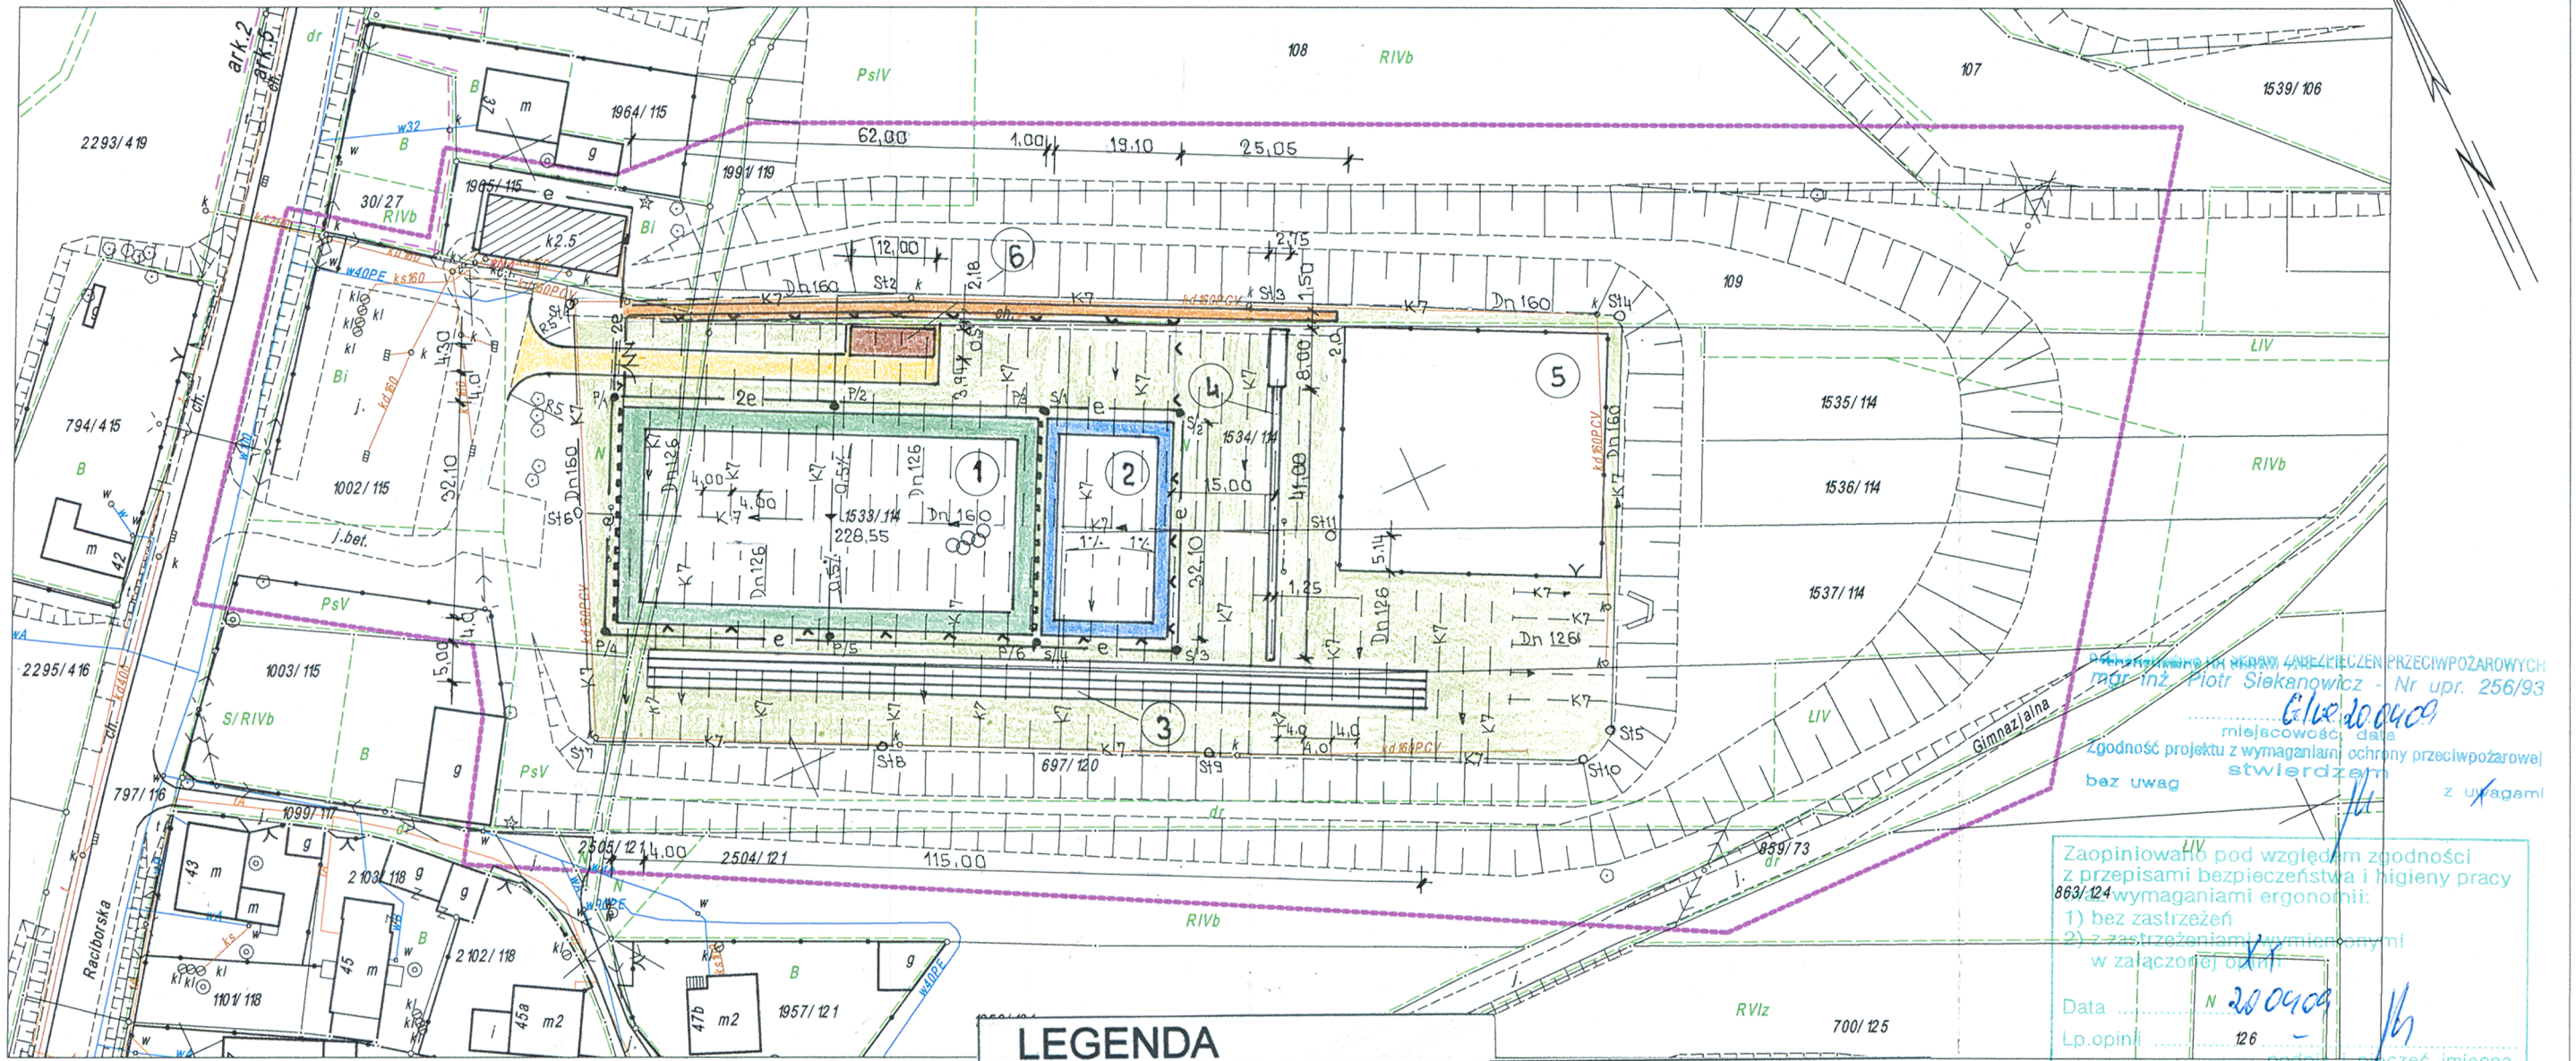

### LEGENDA

- ① PROJ. BOISKO DO PIŁKI NOŻNEJ
- ② PROJ. BOISKO DO KOSZYKÓWKI I SIATKÓWKI
- ③ PROJ. BIEŻNIA
- ④ PROJ. SKOCZNIA DO SKOKU W DAL
- ⑤ ISTN. KORTY
- ⑥ PROJ. TRYBUNY
- ▨ ISTN. BUDYNEK SOCJALNY
- PROJ. CHODNIK
- PROJ. OGRODZENIE
- PROJ. WJAZD
- PROJ. PIŁKOCHWYTY

- K7 — PROJ. DRENAŻ
- e — PROJ. KABELE ELEKTR.
- P/1, S/3 PROJ. MASZTY OŚWIETLEN.
- PROJ. ZIELEŃ NISKA

Zaopiniowałem pod względem zgodności z przepisami bezpieczeństwa i higieny pracy i wymaganiami ergonomii:  
1) bez zastrzeżeń  
2) z zastrzeżeniami wymienionymi w załączonej opinii

Data: 20.04.09  
Lp. opinii: 126  
podpis: [signature] przebieg imienny

mgr inż. Piotr Siskowicz  
Rzecznik ds. spraw bezpieczeństwa i higieny pracy  
w grupach /oznaczenie: 1.1, 1.2, 1.3, 2.2, 2.5  
Adres zamieszkania: Gliwice, ul. Ciepła 26/1  
tel. 76 231 00 50

	Wykonujący	Projektant	Sprawdzający	P.U.W. "MARBO" Gliwice
Data		03.2009		
Nr uprawnień		657/86		
Podpis				
Nazwisko		mgr inż. arch. Bożena Richter		Zastępuje rysunek
Faza	Inwestor: GMINA SOŚNICOWICE			
PBW	Temat: BUDOWA KOMPLEKSU SPORTOWEGO ORLIK 2012 W SOŚNICOWICACH PRZY UL. RACIBORSKIEJ			
Skala	Część: PPOJEKT ZAGOSPODAROWANIA TERENU			
1:1000	Nazwa rys.: PLAN ZAGOSPODAROWANIA TERENU			Numer rysunku 2/2009/B-0

Powiatowy Ośrodek Dokumentacji  
Geodezyjnej i Kartograficznej w Gliwicach

2009-03-23

Nr ew. 1753/09

Starosta Gliwicki

W obszarze oznaczonym linią ..... dokonano aktualizacji treści mapy zasadniczej. Dokumenty z pomiaru uzupełniającego przyjęto do zasobu powiatowego w an. 2.3. MAR. 2009. Licencjonowano pod nr 610-13109. Niniejsza mapa może służyć do celów projektowych. Projektowane obiekty budowlane wymagające pozwolenia na budowę podlegają wytyczeniu i inwentaryzacji powykonawczej przez jednostki uprawnione do wykonywania prac geodezyjnych.

2.3. MAR. 2009  
(miejscowość i data)  
2 up. Starosta  
ST. INSPEKTOR  
Zuzanna Kulak

PRZEDSIĘBIORSTWO USŁUG  
GEODEZYJNO-KARTOGRAFICZNYCH

**GEOMARK**  
mgr inż. Marek Wybraniec

Gliwice, ul. Zygmunta Starego 9, tel/fax 301 44 90

GEODETA UPRAWNIONY

mgr inż. Marek Wybraniec  
nr upr. MGPIB 1407  
tel. 0-603 660 662