

Adres do korespondencji:

TAURON Dystrybucja S.A.
Oddział w Gliwicach
ul. Portowa 14a, 44-100 Gliwice
Klienci Indywidualni:
tel: 32 303 0 303
Klienci Biznesowi:
tel: 32 303 0 101



Gliwice, dnia 11 wrzesień 2014
TDO11/DZD/HB/3732/S14/128304/2014 | 170560

Biuro Projektowo - Usługowe "ALDA" s.c.
Hanna i Janusz Franiczek
ul. św. Jana 16
44-300 Wodzisław Śląski

Dotyczy: wniosku o naniesienie uzbrojenia terenu - w związku z opracowywaniem projektu budowy chodnika przy ulicy Marcina w Kozłowie.

Odpowiadając na pismo z dnia 05-09-2014 informujemy, że na wskazanym terenie nie posiadamy podziemnych urządzeń elektroenergetycznych i teletechnicznych. Istniejącą sieć napowietrzną nN należy zinwentaryzować we własnym zakresie.

Na załączonym planie naniesiono orientacyjne przebiegi linii napowietrznych SN wraz z klauzulami informacyjnymi umieszczonymi na odwrocie mapy, do których należy się bezwzględnie stosować.

Istniejące na wskazanym terenie linie napowietrzne nN należy zinwentaryzować we własnym zakresie.

Wszelkie zbliżenia i skrzyżowania projektowanej inwestycji z naszymi urządzeniami należy wykonać zgodnie z przepisami i normami BHP i PBUE.

Przed przystąpieniem do prac w odległości mniejszej niż 5m, od skrajnych przewodów linii napowietrznych SN, nN należy uzgodnić bezpieczne metody pracy ze Spółką TAURON Dystrybucja Serwis S.A. w Gliwicach ul. Myśliwska 6.

Odległości powyższe dotyczą użycia dźwignic licząc odległość od najdalej wysuniętej części maszyny do skrajnego przewodu, jak również dla prac wykonywanych w pobliżu naszych urządzeń.

Prace ziemne należy prowadzić w ten sposób, aby nie naruszyć ustojów słupów linii jw. inaczej będą musiały być odbudowane kosztem i staraniem winnego ich uszkodzenia.

Ponadto informujemy, że na danym terenie mogą znajdować się urządzenia elektroenergetyczne i teletechniczne niebędące własnością TAURON Dystrybucja S.A. Oddział w Gliwicach.

Ważność uzgodnienia ustala się na okres dwóch lat, licząc od daty niniejszego pisma.

TAURON Dystrybucja S.A.
Pełnomocnik


Henryk Bukala

Załączniki: mapa 1 szt.
Faktura VAT zostanie przesłana odrębną pocztą
Kopia: DZD

Legenda:

.....-f.....	Linie kablowe WN	
.....-f.....	Linie napowietrzne WN	
.....-f.....	Linie kablowe SN	
.....-f.....	Linie napowietrzne SN	
.....-f.....	Linie kablowe nN	
<i>z inwentaryzacji</i>	Linie napowietrzne nN	<i>we własnym zakresie</i>
.....-f.....	Linie kablowe oświetleniowe	
<i>z inwentaryzacji</i>	Linie napowietrzne oświetleniowe	<i>we własnym zakresie</i>
.....-f.....	Linie kablowe teletechniczne	
.....-f.....	Linie napowietrzne teletechniczne	

Przed przystąpieniem do prac w odległości mniejszej niż:

- 5 m od skrajnych przewodów linii napowietrznych nN,
- 10 m od skrajnych przewodów linii napowietrznych SN,
- 15 m od skrajnych przewodów linii napowietrznych WN,

należy uzgodnić bezpieczne metody pracy ze Spółką eksploatującą sieć.

Odległości powyższe dotyczą również użycia dźwignic, licząc odległość od najdalej wysuniętej części maszyny do skrajnego przewodu.

Prace ziemne należy prowadzić w ten sposób, aby nie naruszać ustojów słupów linii jw., inaczej będą musiały być odbudowane kosztem i staraniem winnego ich uszkodzenia.

Należy zachować minimalną odległość projektowanych sieci podziemnych od istniejących fundamentów słupów linii energetycznych:

- linii nN - 1 m,
- linii SN - 1 m,
- linii WN - 5 m

TAURON Dystrybucja S.A.

Pełnomocnik


Henryk Bukała

Wykaz Spółek eksploatujących sieć własności

TAURON Dystrybucja S.A. Oddział w Gliwicach:

-Sieć elektroenergetyczna WN, SN i nN:


TAURON Dystrybucja Serwis S.A.

Region *Gliwice, Mysliwska G*

~~Sieć teletechniczna~~

~~TAURON Obsługa Klienta sp. z o.o.~~

11 WRZ. 2014

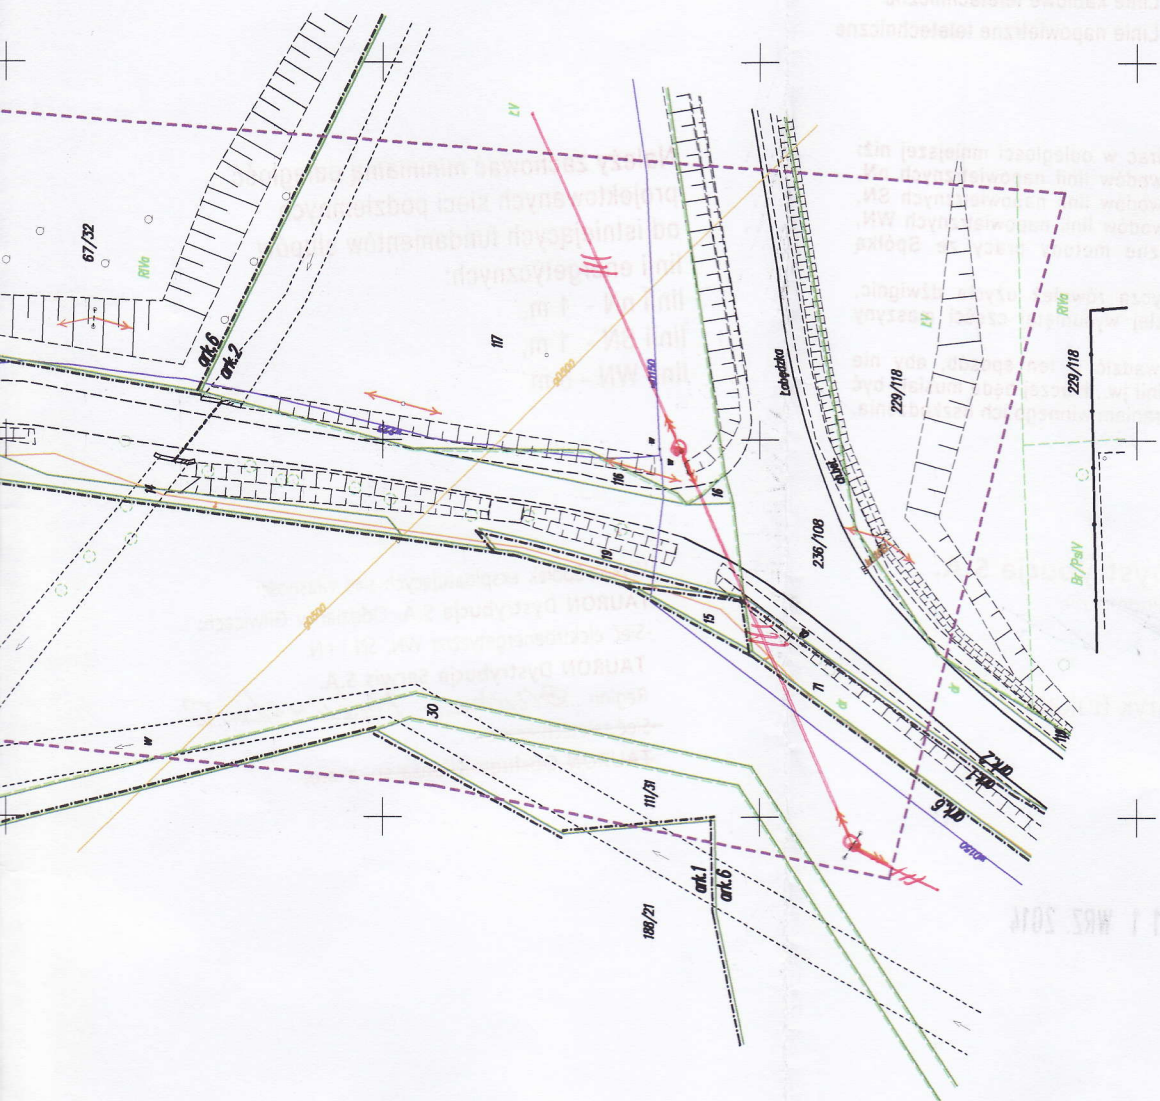

Legenda

- Linie kablowe WN
- Linie napowietrzne WN
- Linie kablowe SN
- Linie napowietrzne SN
- Linie kablowe MN
- Linie napowietrzne MN
- Linie kablowe oświetleniowe
- Linie napowietrzne oświetleniowe
- Linie kablowe teletechniczne
- Linie napowietrzne teletechniczne

--- Zakres opracowania

6539902 5574800

KOPIA MAPY ZASADNICZEJ
SKALA 1:4000




