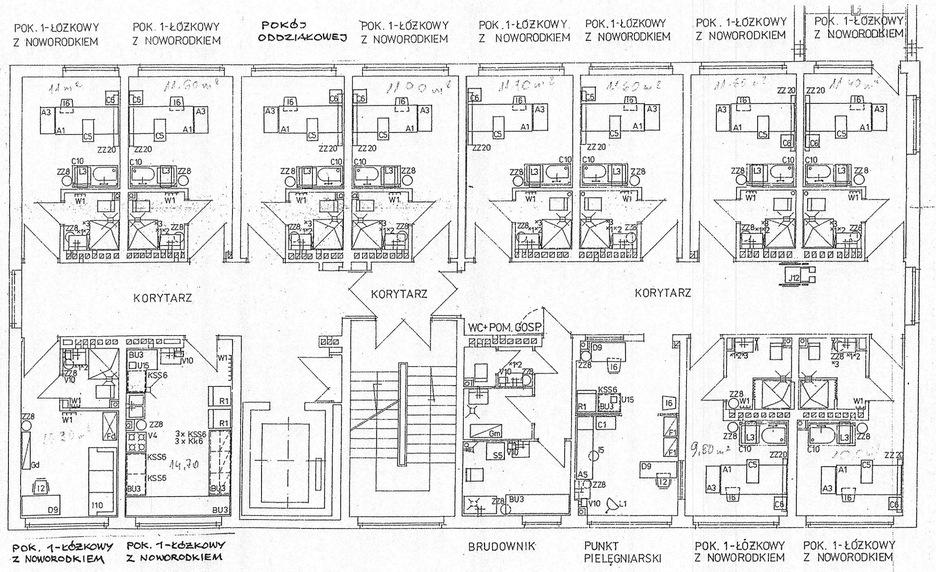

ODDZ. PATOLOGII CIĄŻY

3

ZAŁĄCZNIK NR 5
FILIA SZPITALA W USTCE - ZAKRES ROBÓT BUDOWLANYCH - MALARSKICH
BUDYNEK D II PIĘTRO

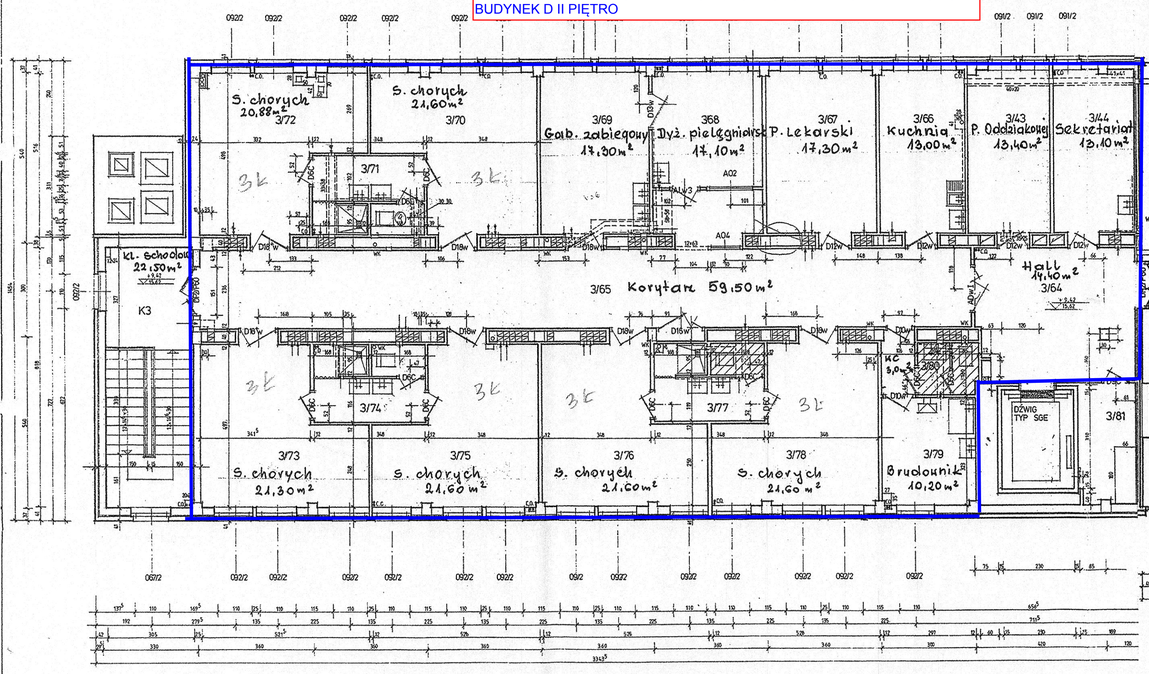

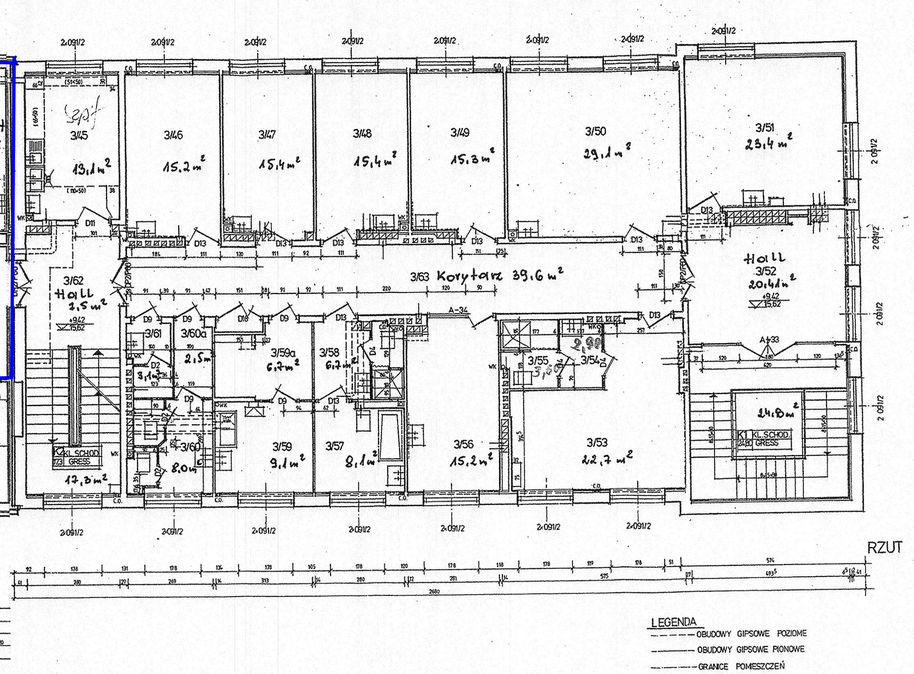

RZUT II PIĘTRA
1:50

3/63	KORYTARZ
39,60	TARKETT
3/62	HALL
7,50	GRESS
3/61	WC
3,10	TERAKOTA
3/60	WC+UM
8,0	TERAKOTA
3/60a	PRZEDSIONEK
2,50	TERAKOTA
3/59	BRUDOWNIK
9,10	TERAKOTA
3/59a	PRZEDSIONEK
6,70	TERAKOTA
3/58	WC+NATRYSK
6,70	TERAKOTA
3/57	ŁAZIENKA
8,10	TERAKOTA
3/56	PUNKT PIELĘG.
15,20	TARKETT
3/55	NATRYSK
3,60	TERAKOTA
3/54	UMYW.
2,90	TERAKOTA
3/53	POK. 2-ŁÓŻK.
22,70	TARKETT
3/52	HALL
20,40	TARKETT
3/51	POK. 3-ŁÓŻK.
25,40	TARKETT
3/50	POK. 4-ŁÓŻK.
29,00	TARKETT
3/49	POK. 2-ŁÓŻK.
15,30	TARKETT
3/48	POK. 2-ŁÓŻK.
15,40	TARKETT
3/47	POK. 2-ŁÓŻK.
15,40	TARKETT
3/46	POK. 2-ŁÓŻK.
15,20	TARKETT
3/45	POKÓJ BADAŃ
13,10	TERAKOTA

WŁ. NR	NAZWA	UWAGI
ROK NR	PODSTAWA	
K1	KL. SCHODOWA	
24,80	GRESS	
K2	KL. SCHODOWA	
12,30	GRESS	

LEGENDA
- OBUDOWY GIPSOWE POZIOME
- OBUDOWY GIPSOWE PIONOWE
- GRANICE POMIESZCZEŃ

RZUT II PIĘTRA

TYTUŁ	PROJEKT POWYKONAWCZY
OBIEKT	SZPITAL MIEJSKI W USTCE - SEGMENT A
ADRES	
BRANŻA	
SKALA	1:50
DATA	II.98
NR	24